


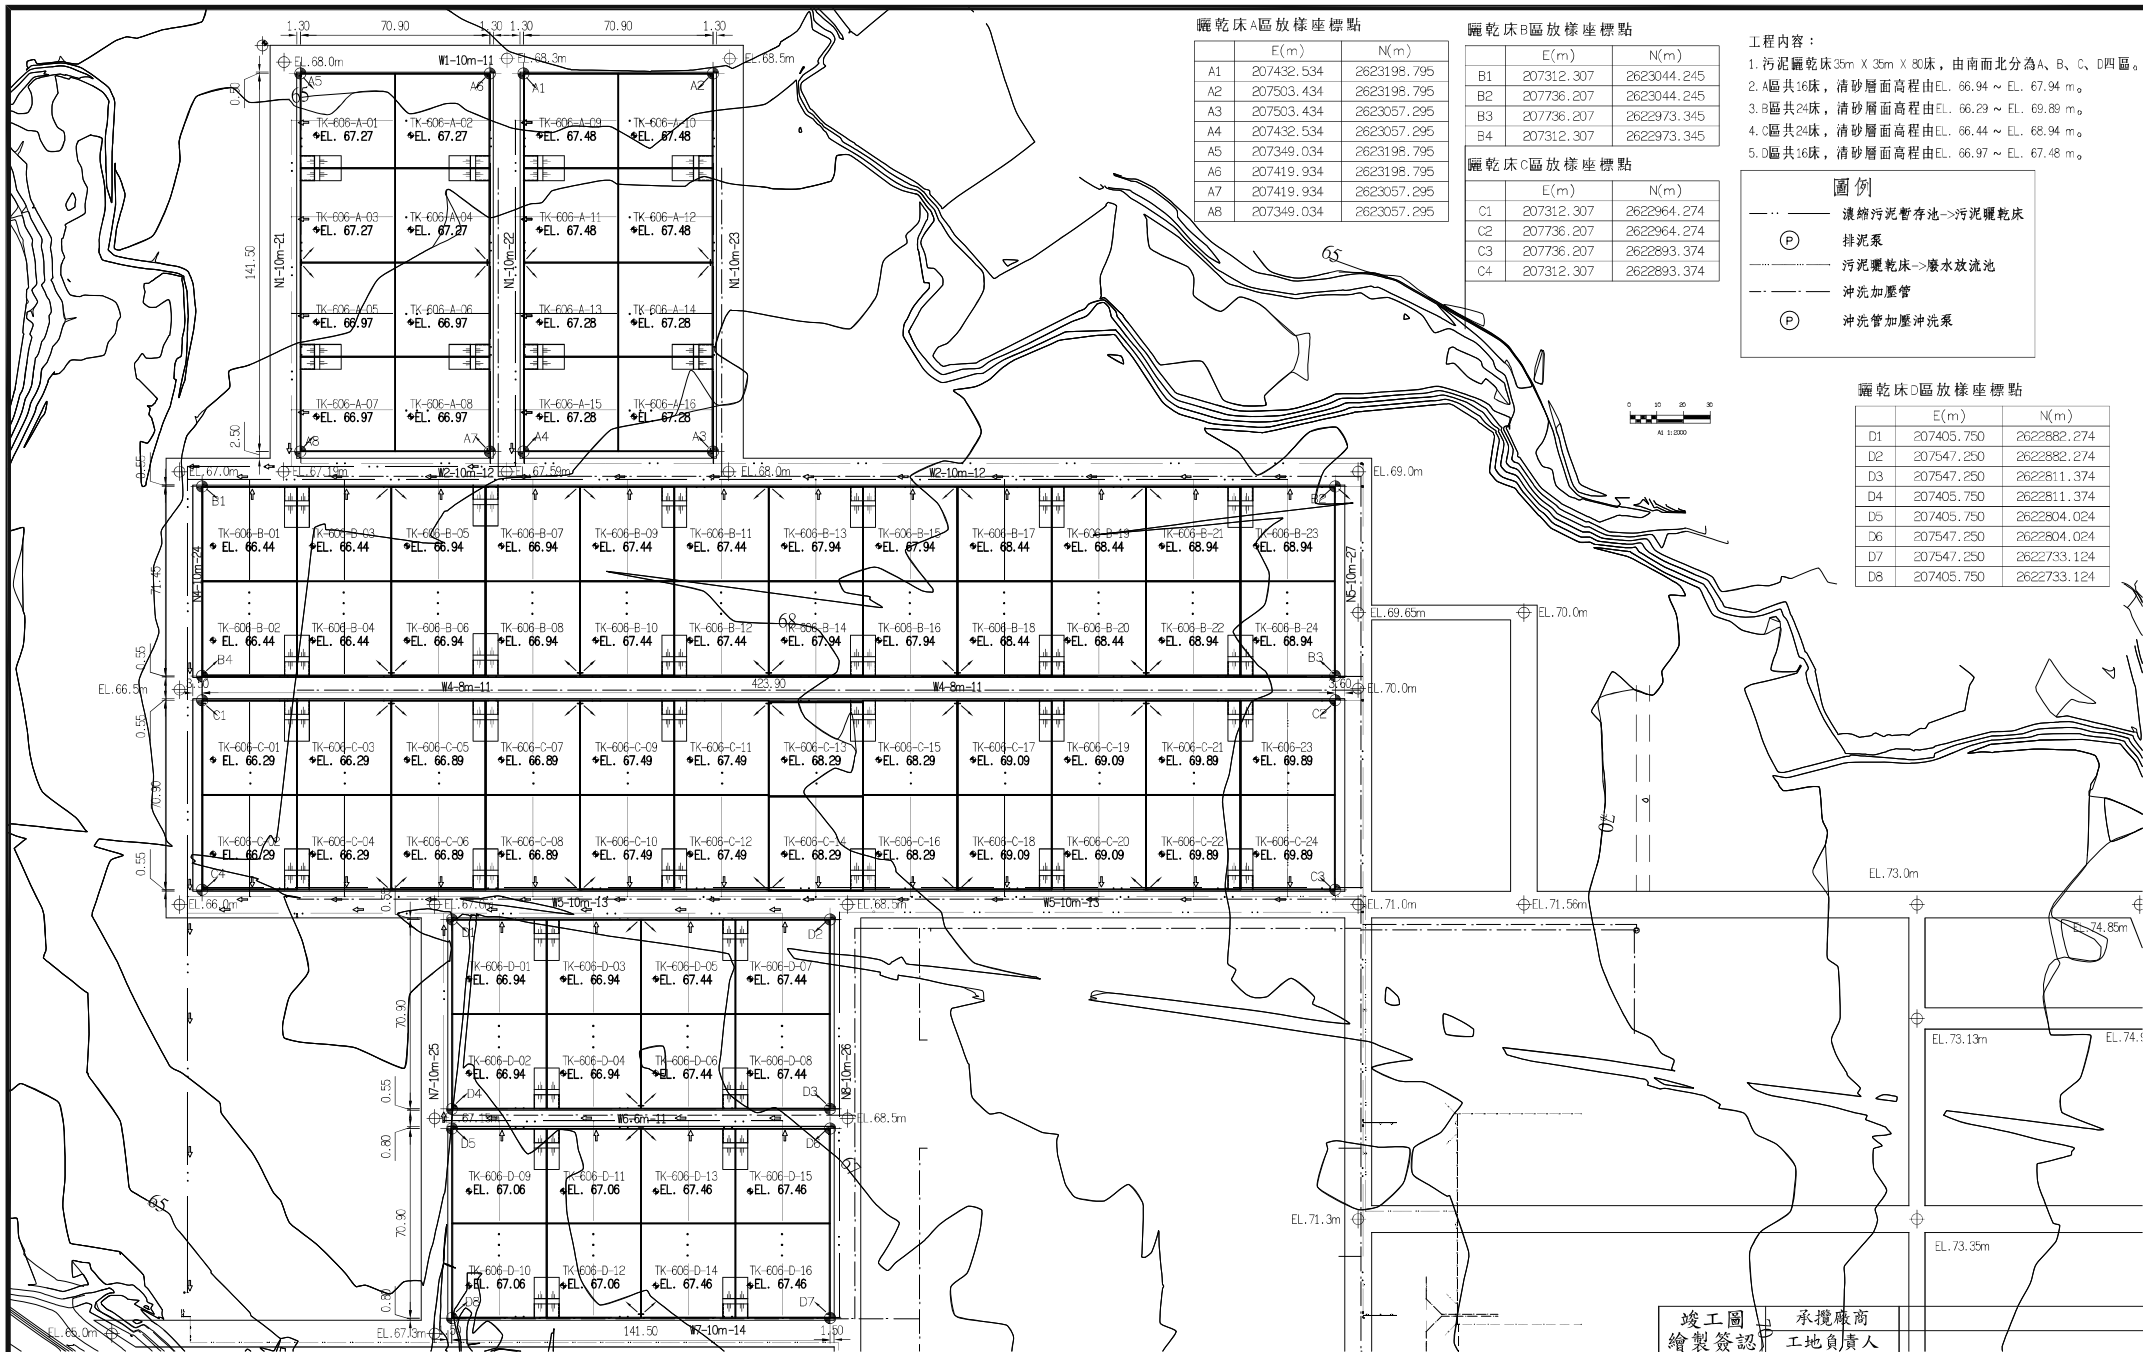

台灣自來水公司

湖山淨水場新建工程

圖名 污泥曬乾床平面配置圖 圖號 C6-01

計畫 國統國際股份有限公司
建壹營造股份有限公司
黎明工程顧問股份有限公司

設計 江昇峰 覆核 柯承民
校核 陳瑞昌 核定 黃夏莉

竣工圖 繪製簽認	承攬廠商 工地負責人	
	監造	主管工程師
竣工圖		處負責人
		竣工日期

A區污泥曬乾床高程列表

分區	池號	設計運轉		EL.A 清砂層 面高程	EL.B 池牆頂 高程	池牆頂與 道路高差 (m)	EL.C 上集水井 底板高程	EL.D 中隔牆 管架高程	EL.E 下集水井 底板高程
		編號	高程						
A	TK-605-A-01	N1	EL. 67.97	EL. 67.27	EL. 68.17	1.20		EL. 65.67	EL. 65.32
A	TK-605-A-02	N2	EL. 68.27	EL. 67.27	EL. 69.17	0.90	EL. 66.02	EL. 65.67	
A	TK-605-A-03	N1	EL. 67.79	EL. 67.27	EL. 69.17	1.38		EL. 65.67	EL. 65.32
A	TK-605-A-04	N2	EL. 68.11	EL. 67.27	EL. 69.17	1.06	EL. 66.02	EL. 65.67	
A	TK-605-A-05	N1	EL. 67.60	EL. 66.97	EL. 68.67	1.27		EL. 65.37	EL. 65.02
A	TK-605-A-06	N2	EL. 67.95	EL. 66.97	EL. 68.67	0.92	EL. 65.72	EL. 65.37	
A	TK-605-A-07	N1	EL. 67.42	EL. 66.97	EL. 68.67	1.45		EL. 65.37	EL. 65.02
A	TK-605-A-08	N2	EL. 67.79	EL. 66.97	EL. 68.67	1.08	EL. 65.72	EL. 65.37	
A	TK-605-A-09	N2	EL. 68.27	EL. 67.46	EL. 69.38	1.11		EL. 65.68	EL. 65.53
A	TK-605-A-10	N3	EL. 68.48	EL. 67.46	EL. 69.38	0.90	EL. 66.23	EL. 65.68	
A	TK-605-A-11	N2	EL. 68.11	EL. 67.46	EL. 69.38	1.27		EL. 65.68	EL. 65.53
A	TK-605-A-12	N3	EL. 68.37	EL. 67.46	EL. 69.38	1.01	EL. 66.23	EL. 65.68	
A	TK-605-A-13	N2	EL. 67.95	EL. 67.28	EL. 69.18	1.23		EL. 65.68	EL. 65.33
A	TK-605-A-14	N3	EL. 68.25	EL. 67.28	EL. 69.18	0.93	EL. 66.03	EL. 65.68	
A	TK-605-A-15	N2	EL. 67.79	EL. 67.28	EL. 69.18	1.39		EL. 65.68	EL. 65.33
A	TK-605-A-16	N3	EL. 68.14	EL. 67.28	EL. 69.18	1.04	EL. 66.03	EL. 65.68	

B區污泥曬乾床高程列表

分區	池號	設計運轉		EL.A 清砂層 面高程	EL.B 池牆頂 高程	池牆頂與 道路高差 (m)	EL.C 上集水井 底板高程	EL.D 中隔牆 管架高程	EL.E 下集水井 底板高程
		編號	高程						
B	TK-605-B-01	W2	EL. 67.21	EL. 66.44	EL. 68.34	1.13	EL. 65.19	EL. 64.84	
B	TK-605-B-02	W4	EL. 66.88	EL. 66.44	EL. 68.34	1.46		EL. 64.94	EL. 64.49
B	TK-605-B-03	W2	EL. 67.39	EL. 66.44	EL. 68.34	0.95	EL. 65.19	EL. 64.84	
B	TK-605-B-04	W4	EL. 67.19	EL. 66.44	EL. 68.34	1.15		EL. 64.84	EL. 64.49
B	TK-605-B-05	W2	EL. 67.56	EL. 66.94	EL. 68.84	1.28	EL. 65.69	EL. 65.34	
B	TK-605-B-06	W4	EL. 67.50	EL. 66.94	EL. 68.84	1.34		EL. 65.34	EL. 64.99
B	TK-605-B-07	W2	EL. 67.73	EL. 66.94	EL. 68.84	1.11	EL. 65.69	EL. 65.34	
B	TK-605-B-08	W4	EL. 67.80	EL. 66.94	EL. 68.84	1.04		EL. 65.34	EL. 64.99
B	TK-605-B-09	W2	EL. 67.90	EL. 67.44	EL. 69.34	1.44	EL. 66.19	EL. 65.84	
B	TK-605-B-10	W4	EL. 68.11	EL. 67.44	EL. 69.34	1.23		EL. 65.84	EL. 65.49
B	TK-605-B-11	W2	EL. 68.06	EL. 67.44	EL. 69.34	1.28	EL. 66.19	EL. 65.84	
B	TK-605-B-12	W4	EL. 68.42	EL. 67.44	EL. 69.34	0.92		EL. 65.84	EL. 65.49
B	TK-605-B-13	W2	EL. 68.21	EL. 67.94	EL. 69.84	1.63	EL. 66.69	EL. 66.34	
B	TK-605-B-14	W4	EL. 68.68	EL. 67.94	EL. 69.84	1.16		EL. 66.34	EL. 65.99
B	TK-605-B-15	W2	EL. 68.36	EL. 67.94	EL. 69.84	1.48	EL. 66.69	EL. 66.34	
B	TK-605-B-16	W4	EL. 68.94	EL. 67.94	EL. 69.84	0.90		EL. 66.34	EL. 65.99
B	TK-605-B-17	W2	EL. 68.51	EL. 68.44	EL. 70.34	1.83	EL. 67.19	EL. 66.84	
B	TK-605-B-18	W4	EL. 69.19	EL. 68.44	EL. 70.34	1.15		EL. 66.84	EL. 66.49
B	TK-605-B-19	W2	EL. 68.66	EL. 68.44	EL. 70.34	1.68	EL. 67.19	EL. 66.84	
B	TK-605-B-20	W4	EL. 69.44	EL. 68.44	EL. 70.34	0.90		EL. 66.84	EL. 66.49
B	TK-605-B-21	W2	EL. 68.81	EL. 68.94	EL. 70.84	2.03	EL. 67.69	EL. 67.34	
B	TK-605-B-22	W4	EL. 69.69	EL. 68.94	EL. 70.84	1.15		EL. 67.34	EL. 66.99
B	TK-605-B-23	W2	EL. 68.96	EL. 68.94	EL. 70.84	1.88	EL. 67.69	EL. 67.34	
B	TK-605-B-24	W4	EL. 69.94	EL. 68.94	EL. 70.84	0.90		EL. 67.34	EL. 66.99

C區污泥曬乾床高程列表

分區	池號	設計運轉		EL.A 清砂層 面高程	EL.B 池牆頂 高程	池牆頂與 道路高差 (m)	EL.C 上集水井 底板高程	EL.D 中隔牆 管架高程	EL.E 下集水井 底板高程
		編號	高程						
C	TK-605-C-01	W4	EL. 66.88	EL. 66.29	EL. 68.19	1.31	EL. 65.04	EL. 64.69	
C	TK-605-C-02	W5	EL. 66.46	EL. 66.29	EL. 68.19	1.73		EL. 64.69	EL. 64.34
C	TK-605-C-03	W4	EL. 67.19	EL. 66.29	EL. 68.19	1.00	EL. 65.04	EL. 64.69	
C	TK-605-C-04	W5	EL. 66.83	EL. 66.29	EL. 68.19	1.36		EL. 64.69	EL. 64.34
C	TK-605-C-05	W4	EL. 67.50	EL. 66.89	EL. 68.79	1.29	EL. 65.64	EL. 65.29	
C	TK-605-C-06	W5	EL. 67.19	EL. 66.89	EL. 68.79	1.60		EL. 65.29	EL. 64.94
C	TK-605-C-07	W4	EL. 67.80	EL. 66.89	EL. 68.79	0.99	EL. 65.64	EL. 65.29	
C	TK-605-C-08	W5	EL. 67.53	EL. 66.89	EL. 68.79	1.26		EL. 65.29	EL. 64.94
C	TK-605-C-09	W4	EL. 68.11	EL. 67.49	EL. 69.39	1.28	EL. 66.24	EL. 65.89	
C	TK-605-C-10	W5	EL. 67.87	EL. 67.49	EL. 69.39	1.52		EL. 65.89	EL. 65.54
C	TK-605-C-11	W4	EL. 68.42	EL. 67.49	EL. 69.39	0.97	EL. 66.24	EL. 65.89	
C	TK-605-C-12	W5	EL. 68.22	EL. 67.49	EL. 69.39	1.17		EL. 65.89	EL. 65.54
C	TK-605-C-13	W4	EL. 68.68	EL. 68.29	EL. 70.19	1.51	EL. 67.04	EL. 66.69	
C	TK-605-C-14	W5	EL. 68.59	EL. 68.29	EL. 70.19	1.60		EL. 66.69	EL. 66.34
C	TK-605-C-15	W4	EL. 68.84	EL. 68.29	EL. 70.19	1.25	EL. 67.04	EL. 66.69	
C	TK-605-C-16	W5	EL. 69.04	EL. 68.29	EL. 70.19	1.15		EL. 66.69	EL. 66.34
C	TK-605-C-17	W4	EL. 69.19	EL. 69.09	EL. 70.99	1.80	EL. 67.84	EL. 67.49	
C	TK-605-C-18	W5	EL. 69.50	EL. 69.09	EL. 70.99	1.49		EL. 67.49	EL. 67.14
C	TK-605-C-19	W4	EL. 69.44	EL. 69.09	EL. 70.99	1.55	EL. 67.84	EL. 67.49	
C	TK-605-C-20	W5	EL. 69.96	EL. 69.09	EL. 70.99	1.03		EL. 67.49	EL. 67.14
C	TK-605-C-21	W4	EL. 69.69	EL. 69.89	EL. 71.79	2.10	EL. 68.64	EL. 68.29	
C	TK-605-C-22	W5	EL. 70.43	EL. 69.89	EL. 71.79	1.36		EL. 68.29	EL. 67.94
C	TK-605-C-23	W4	EL. 69.94	EL. 69.89	EL. 71.79	1.85	EL. 68.64	EL. 68.29	
C	TK-605-C-24	W5	EL. 70.89	EL. 69.89	EL. 71.79	0.90		EL. 68.29	EL. 67.94

D區污泥曬乾床高程列表

分區	池號	設計運轉		EL.A 清砂層 面高程	EL.B 池牆頂 高程	池牆頂與 道路高差 (m)	EL.C 上集水井 底板高程	EL.D 中隔牆 管架高程	EL.E 下集水井 底板高程
		編號	高程						
D	TK-607-D-01	W5	EL. 67.41	EL. 66.94	EL. 68.84	1.43	EL. 65.69	EL. 65.34	
D	TK-607-D-02	W6	EL. 67.52	EL. 66.94	EL. 68.84	1.32		EL. 65.34	EL. 64.99
D	TK-607-D-03	W5	EL. 67.75	EL. 66.94	EL. 68.84	1.09	EL. 65.69	EL. 65.34	
D	TK-607-D-04	W6	EL. 67.83	EL. 66.94	EL. 68.84	1.01		EL. 65.34	EL. 64.99
D	TK-607-D-05	W5	EL. 68.09	EL. 67.44	EL. 69.34	1.25	EL. 66.19	EL. 65.84	
D	TK-607-D-06	W6	EL. 68.13	EL. 67.44	EL. 69.34	1.21		EL. 65.84	EL. 65.49
D	TK-607-D-07	W5	EL. 68.44	EL. 67.44	EL. 69.34	0.90	EL. 66.19	EL. 65.84	
D	TK-607-D-08	W6	EL. 68.44	EL. 67.44	EL. 69.34	0.90		EL. 65.84	EL. 65.49
D	TK-607-D-09	W6	EL. 67.52	EL. 67.06	EL. 68.96	1.44	EL. 65.81	EL. 65.46	
D	TK-607-D-10	W7	EL. 67.75	EL. 67.06	EL. 68.96	1.21		EL. 65.46	EL. 65.11
D	TK-607-D-11	W6	EL. 67.83	EL. 67.06	EL. 68.96	1.13	EL. 65.81	EL. 65.46	
D	TK-607-D-12	W7	EL. 67.99	EL. 67.06	EL. 68.96	0.97		EL. 65.46	EL. 65.11
D	TK-607-D-13	W6	EL. 68.13	EL. 67.46	EL. 69.36	1.23	EL. 66.21	EL. 65.86	
D	TK-607-D-14	W7	EL. 68.22	EL. 67.46	EL. 69.36	1.14		EL. 65.86	EL. 65.51
D	TK-607-D-15	W6	EL. 68.44	EL. 67.46	EL. 69.36	0.92	EL. 66.21	EL. 65.86	
D	TK-607-D-16	W7	EL. 68.46	EL. 67.46	EL. 69.36	0.90		EL. 65.86	EL. 65.51

台灣自來水公司

湖山淨水場新建工程

圖名 污泥曬乾床高程表

圖號

C6-02

計 畫
團 隊

國統國際股份有限公司
建壹營造股份有限公司
黎明工程顧問股份有限公司

設 計
校 核

江昇峰
陳瑞昌

覆 核
核 定

柯承民
黃夏凱

竣工圖
繪製簽認

竣工圖


承攬廠商
工地負責人

監 造

主管工程師


處負責人

竣工日期

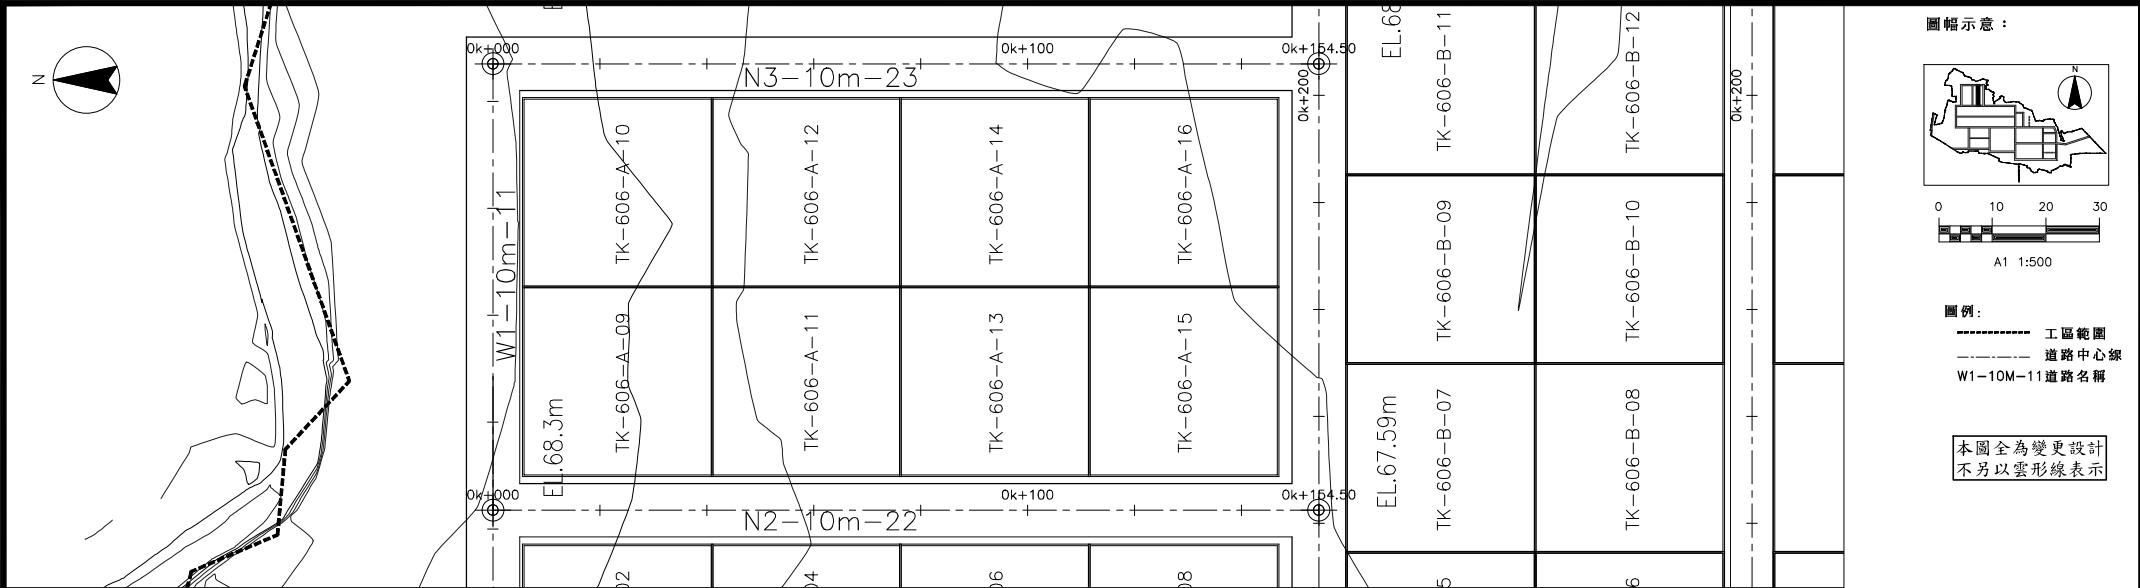

污泥曬乾床(A區)與道路平面圖(一)



A3 1:1000 單位：m
A1 1:500

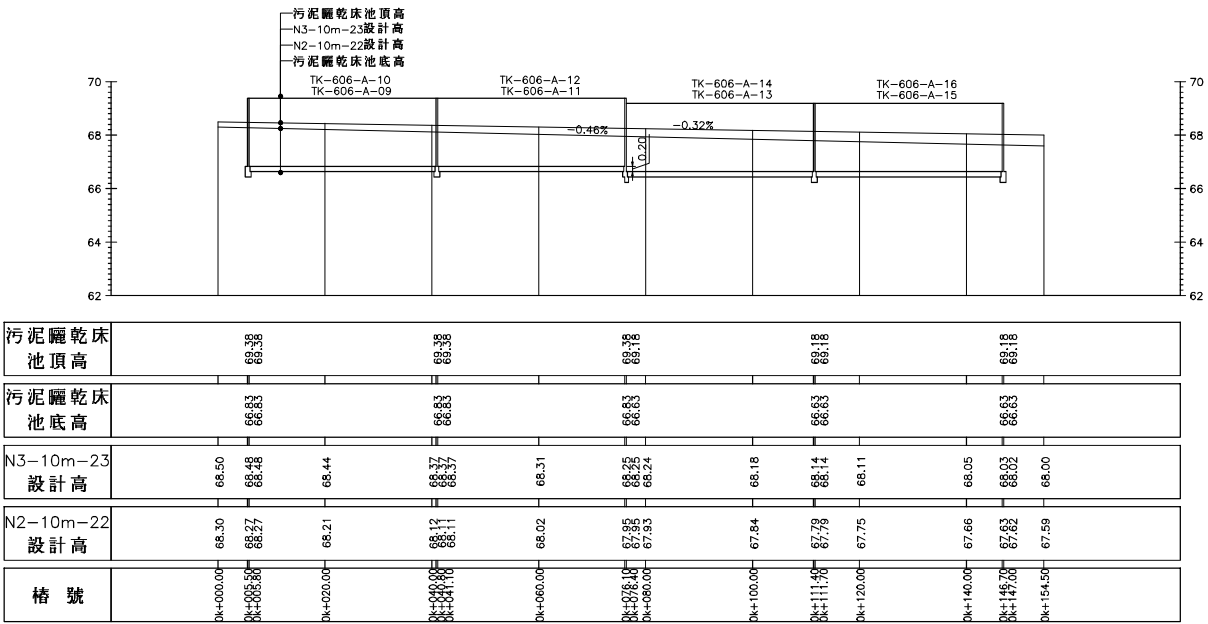

污泥曬乾床(A區)與道路(南北向)縱斷面圖(一)

A3 V=1:200;H=1:1000 單位：m
A1 V=1:100;H=1:500



圖幅示意：

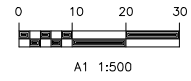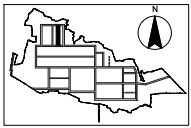

圖例：
----- 工區範圍
----- 道路中心線
W1-10M-11道路名稱

本圖全為變更設計
不另以雲形線表示

台灣自來水公司	湖山淨水場新建工程			計 畫 團 隊	國統國際股份有限公司 建壹營造股份有限公司 黎明工程顧問股份有限公司	設 計 校 核	江昇峰 陳瑞昌	覆 核 核 定	柯承民 黃貞甄	竣工圖	監 造	主管工程師
	圖名	污泥曬乾床(A區)與 道路高程關係圖(一)	圖號								C6-03	處負責人
												竣工日期

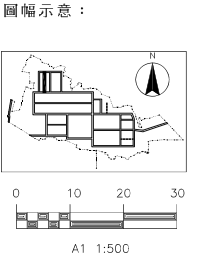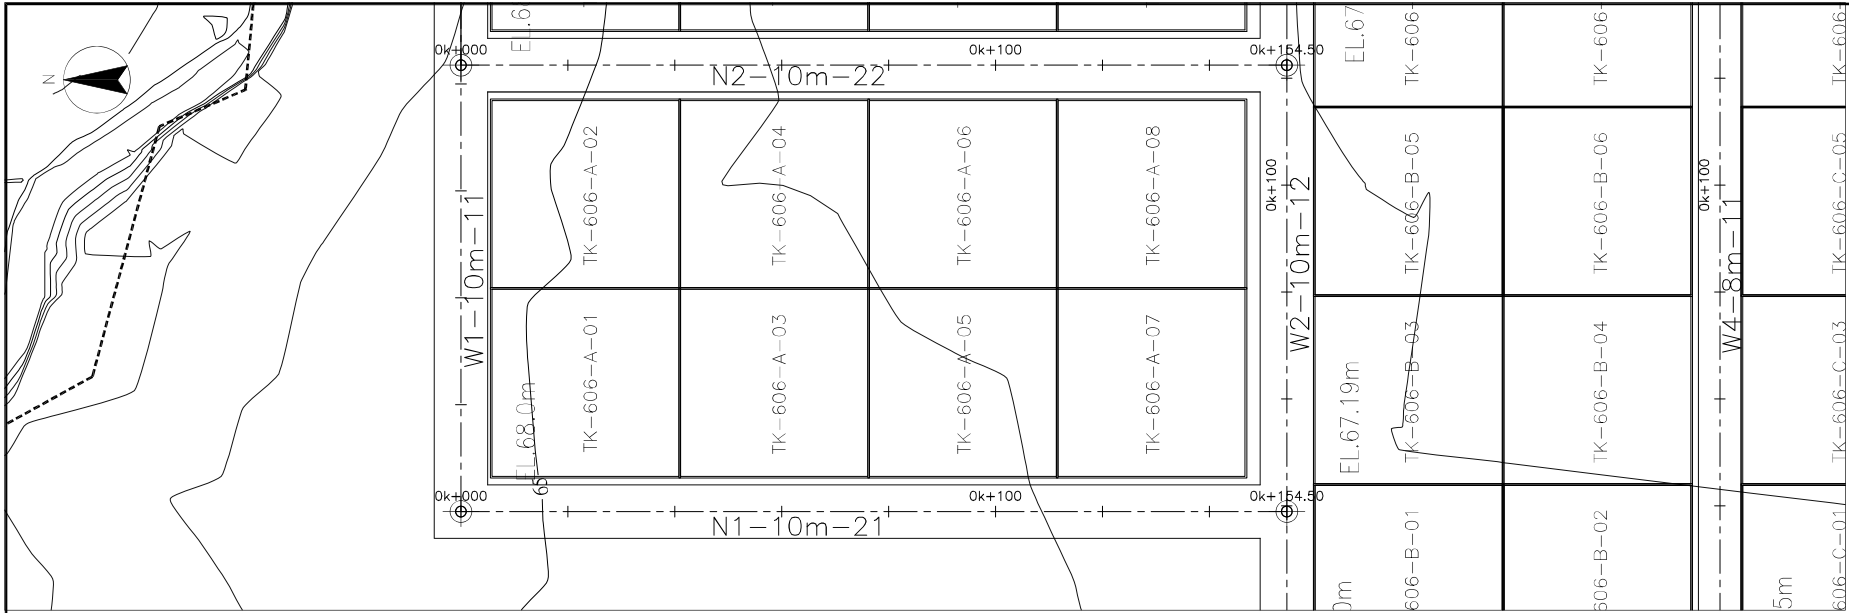


圖例：
----- 工區範圍
----- 道路中心線
W1-10M-11 道路名稱

本圖全為變更設計
不另以雲形線表示

污泥曬乾床(A區)與道路平面圖(二)


A3 1:1000 單位：m
A1 1:500

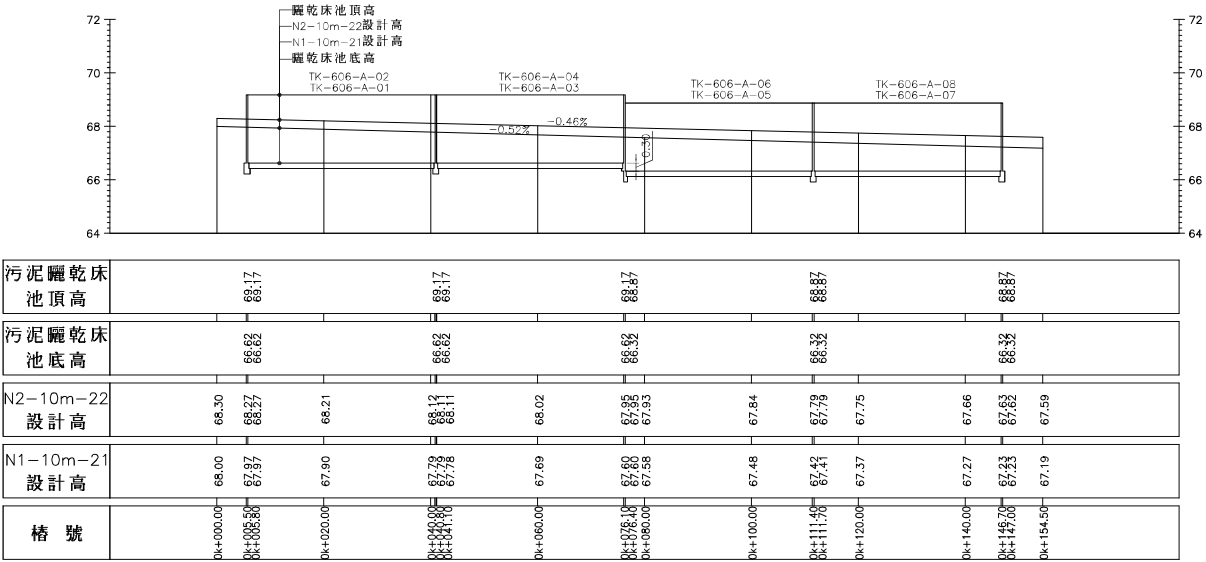

污泥曬乾床(A區)與道路(南北向)縱斷面圖(二)


A3 V=1:200;H=1:1000 單位：m
A1 V=1:100;H=1:500

台灣自來水公司	湖山淨水場新建工程				計 畫 團 隊	國統國際股份有限公司 建壹營造股份有限公司 黎明工程顧問股份有限公司	設 計 校 核	江昇峰 陳瑞昌	覆 核 核 定	柯承民 黃夏凱	竣工圖	監 造		主管工程師							
	圖名	污泥曬乾床(A區)與 道路高程關係圖(二)	圖號	C6-04																處負責人	
																				竣工日期	

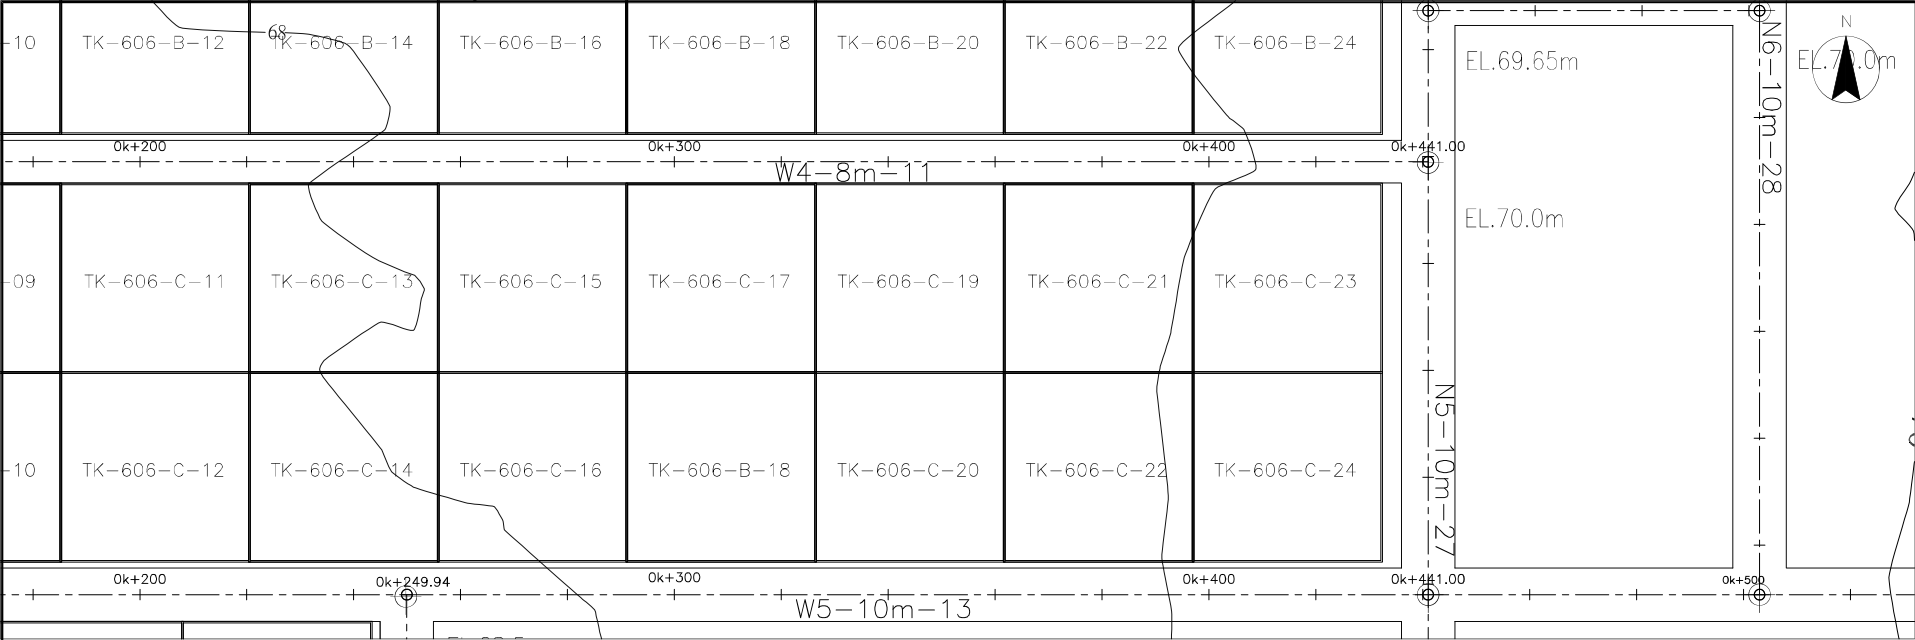

污泥曬乾床(C區)與道路平面圖(二)

A3 1:1000 單位：m
A1 1:500

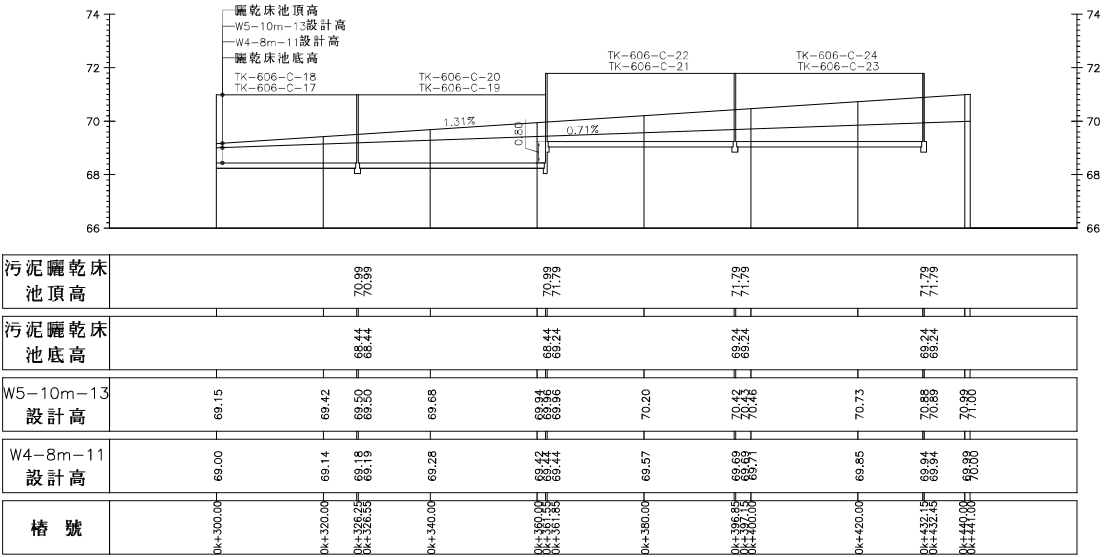


污泥曬乾床(C區)與道路(東西向)縱斷面圖(二)

A3 V=1:200;H=1:1000 單位：m
A1 V=1:100;H=1:500

竣工圖 繪製簽認	承攬廠商 工地負責人	
	監 造	主管工程師
竣工圖		處負責人
		竣工日期

台灣自來水公司	湖山淨水場新建工程			計 畫 圖 隊	國統國際股份有限公司 建壹營造股份有限公司 黎明工程顧問股份有限公司	設 計 校 核	江昇峰 陳瑞昌	覆 核 核定	柯承民 黃夏凱
	圖名	污泥曬乾床(C區)與 道路高程關係圖(二)	圖號	C6-08					

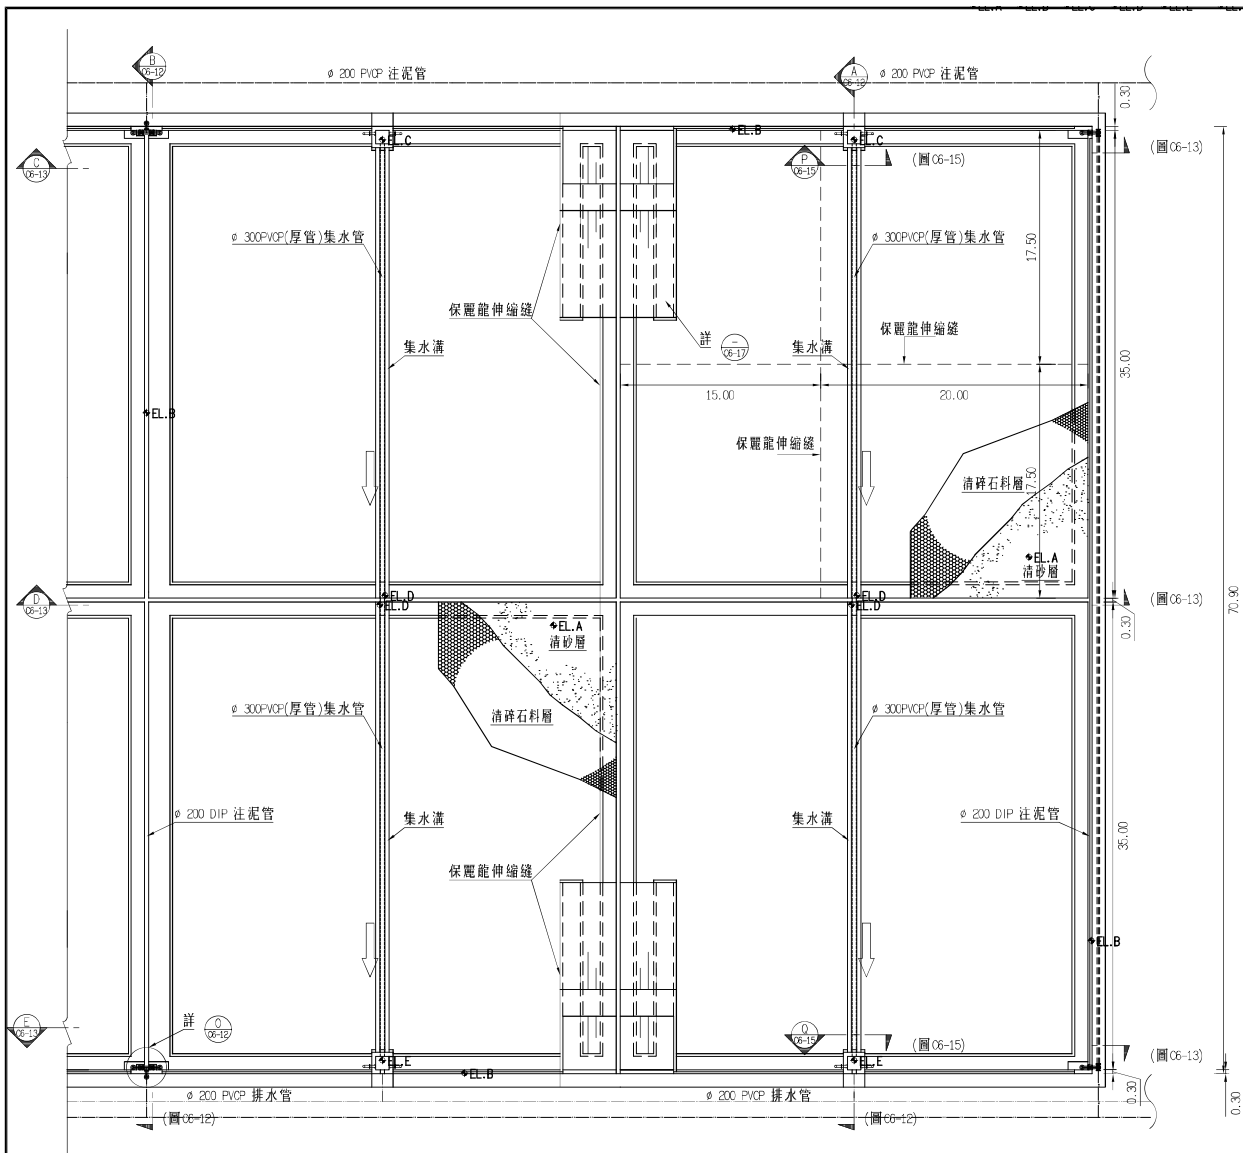

污泥曬乾床標準平面圖 1:200(A1)
1:400(A3)
unit=m

設計原則：

1. 本標準圖為一大池(含4小池，每小池面積35m X 35m)
2. 標準大池注泥方式，自上方DIP管引進至大池中心，再由各小池電動排泥塞閥控制。
3. 每大池設置一逆止閥，避免逆流。
4. 集水溝水流方向為自注泥管往排水管，溝底洩水坡降採1%斜率。
5. 各小池底板自兩側池牆向集水溝傾斜，洩水坡降採1%斜率。
6. 每小池設置一集水井，以利收集上澄液，集水井於底部連結集水管，一併排入主幹管。
7. EL.A 清砂層面高程
8. EL.B 池牆頂高程
9. EL.C 上游集水井底高程
10. EL.D 上游集水渠底高程
11. EL.E 下游集水渠底高程
12. EL.F 下游集水井底高程

台灣自來水公司


湖山淨水場新建工程

圖名 污泥曬乾床標準平面圖 圖號 C6-11


計畫 國統國際股份有限公司
建壹營造股份有限公司
黎明工程顧問股份有限公司
圖隊

設計 江昇峰 覆核 柯承民
校核 陳瑞昌 核定 黃夏凱

竣工圖 繪製簽認	承攬廠商	
	工地負責人	
	監造	主管工程師
		處負責人
竣工圖		竣工日期

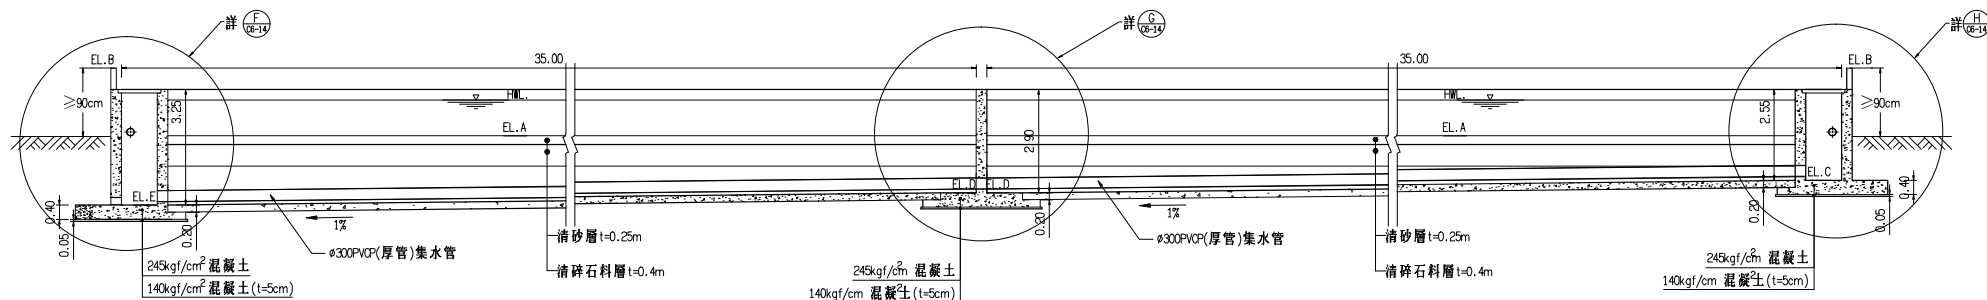

A-A剖面圖
unit=m
1:50(A1)
1:100(A3)

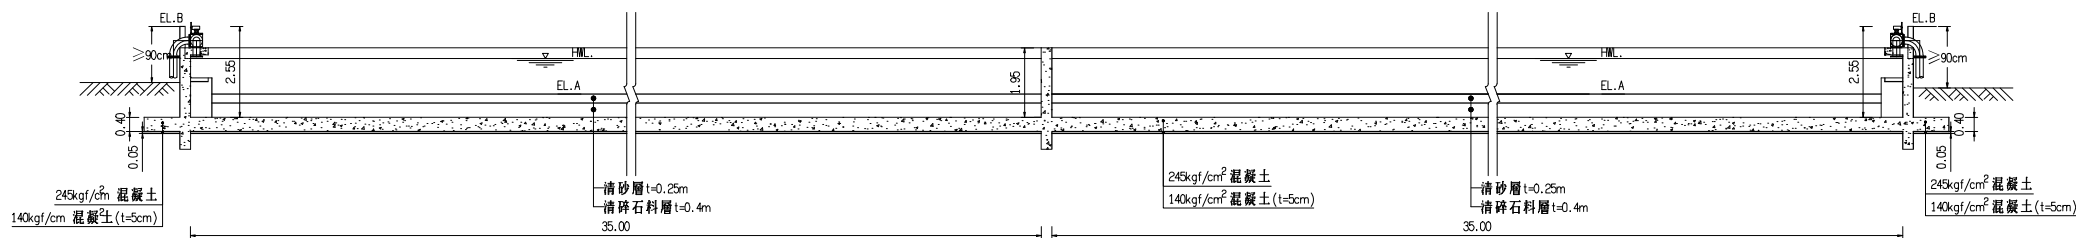

B-B剖面圖
unit=m
1:50(A1)
1:100(A3)

台灣自來水公司


湖山淨水場新建工程

圖名 污泥曬乾床剖面圖(一) 圖號 C6-12


計畫 國統國際股份有限公司
建壹營造股份有限公司
黎明工程顧問股份有限公司
圖隊

設計 江昇峰 覆核 林承民
校核 陳瑞昌 核定 黃夏凱


竣工圖 繪製簽認	承攬廠商	
	工地負責人	
	監造	主管工程師
		處負責人
竣工圖		竣工日期

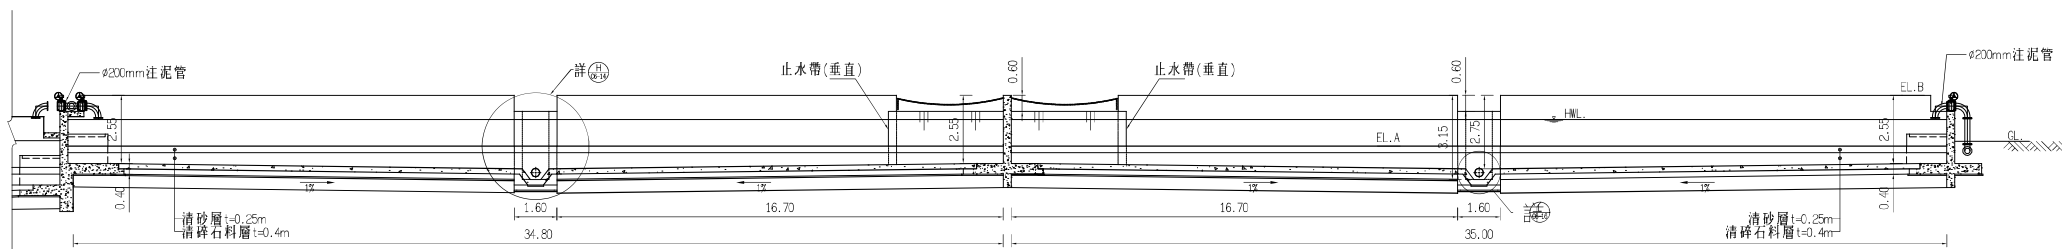

C-C' 剖面圖
unit=m
1:50(A1)
1:100(A3)

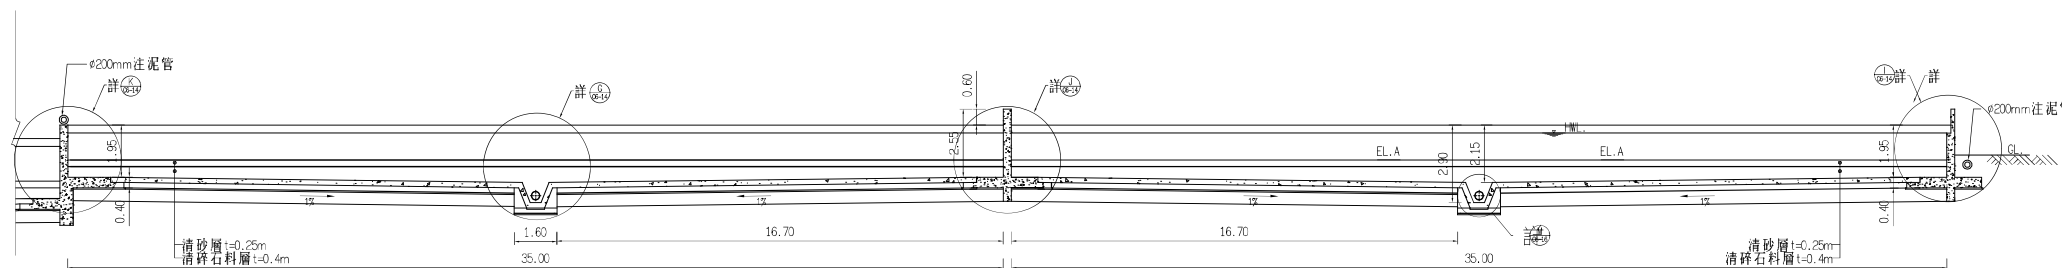

D-D' 剖面圖
unit=m
1:50(A1)
1:100(A3)

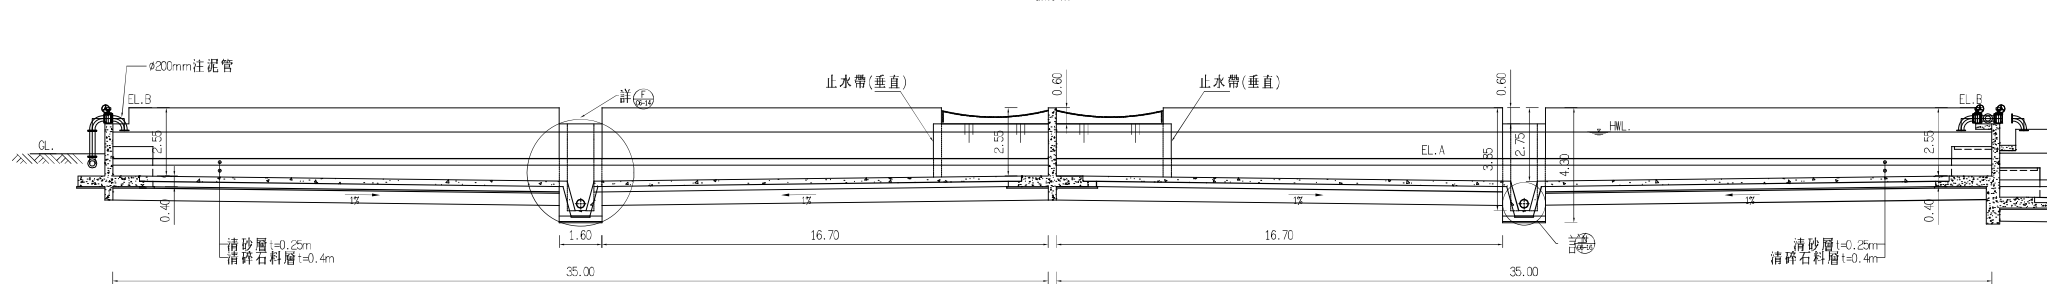

E-E' 剖面圖
unit=m
1:50(A1)
1:100(A3)

台灣自來水公司


湖山淨水場新建工程

圖名 污泥曬乾床剖面圖(二) 圖號 C6-13


計畫 國統國際股份有限公司
建壹營造股份有限公司
黎明工程顧問股份有限公司

設計 江昇峰 覆核 林承民
校核 陳瑞昌 核定 黃夏凱


竣工圖 繪製簽認	承攬廠商	
	工地負責人	
	監造	主管工程師
		處負責人
竣工圖 第二版		竣工日期

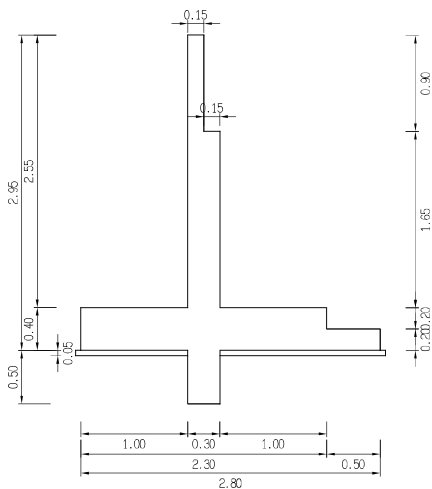


I-I剖面圖 Type 1
unit=m
1:25(A1)
1:50(A3)

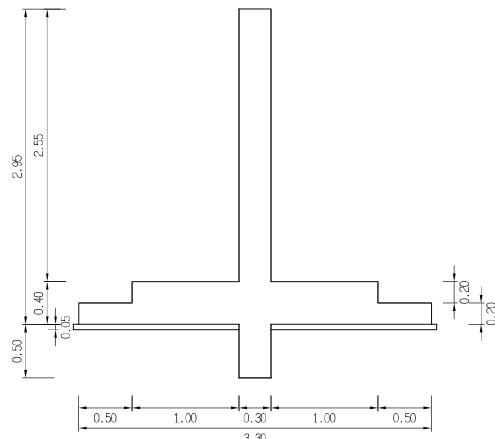


J-J剖面圖 Type 1
unit=m
1:25(A1)
1:50(A3)

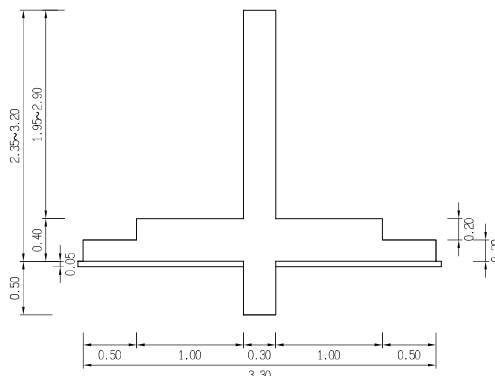


J-J剖面圖 Type 2
unit=m
1:25(A1)
1:50(A3)

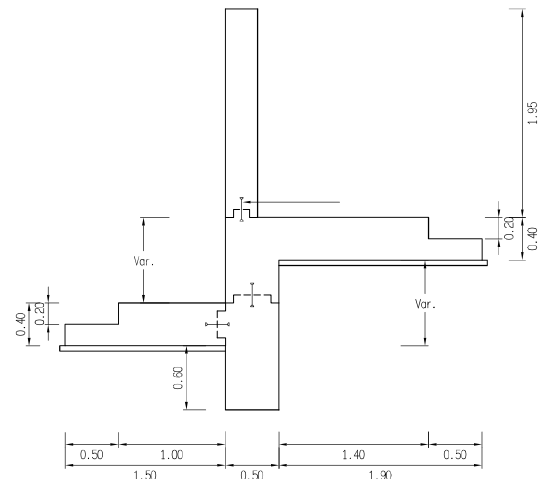


K-K剖面圖
unit=m
1:25(A1)
1:50(A3)
註: Var.值依06-02曬乾床高程表。

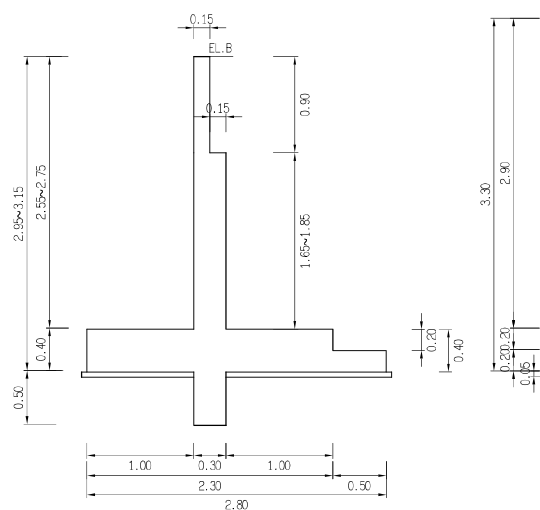


I-I剖面圖 Type 2
unit=m
1:25(A1)
1:50(A3)

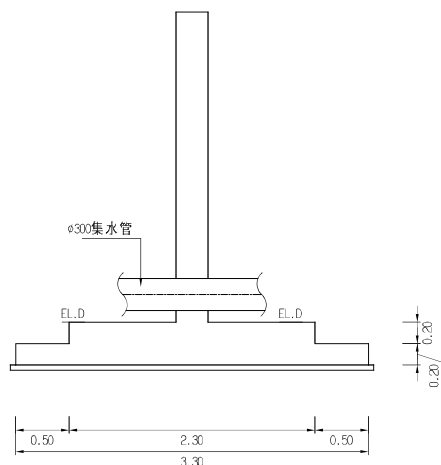

G-G剖面圖
unit=m
1:25(A1)
1:50(A3)

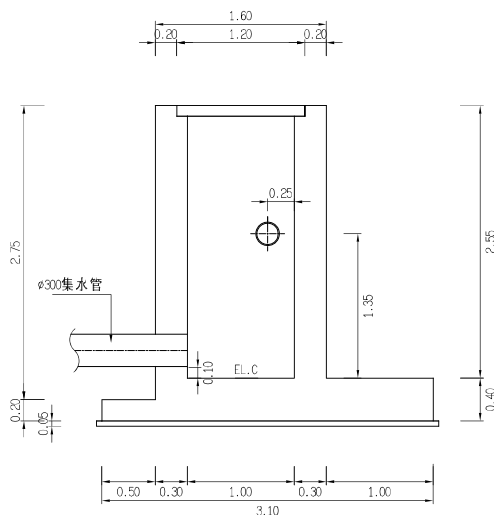

H-H剖面圖
unit=m
1:25(A1)
1:50(A3)

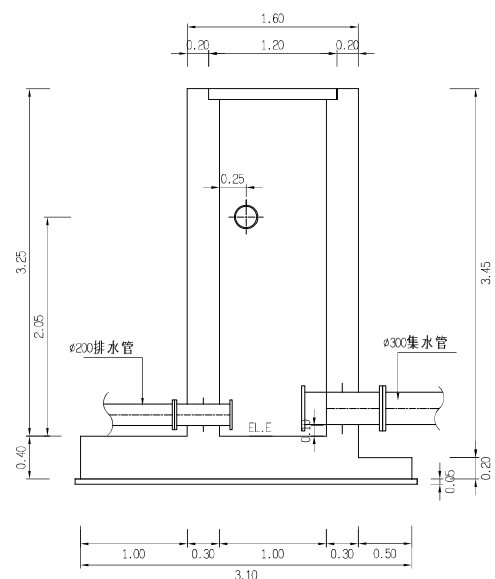

E-E剖面圖
unit=m
1:25(A1)
1:50(A3)

台灣自來水公司

湖山淨水場新建工程


圖名 污泥曬乾床剖面圖(三) 圖號 C6-14

計畫 國統國際股份有限公司
建壹營造股份有限公司
黎明工程顧問股份有限公司
圖隊


設計 江昇峰
校核 陳瑞昌

覆核 柯承民
核定 黃夏凱


竣工圖 繪製簽認	承攬廠商 工地負責人	主管工程師
	監造	處負責人
	竣工日期	

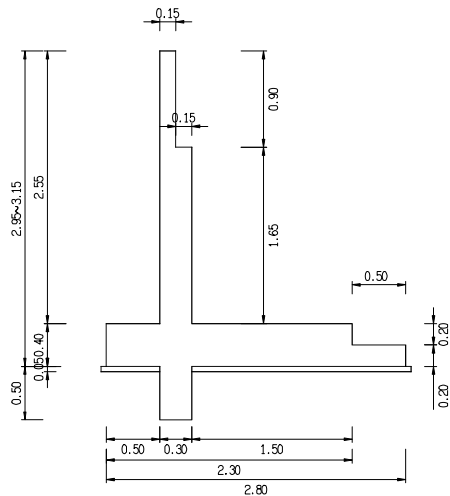

I-I 剖面圖 Type 3
unit=m
1:25(A1)
1:50(A3)

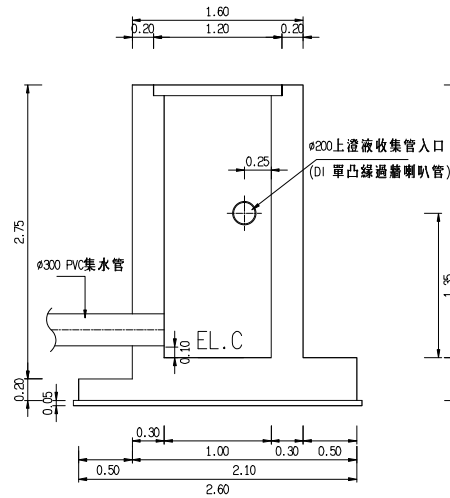

H-1 剖面圖
unit=m
1:25(A1)
1:50(A3)

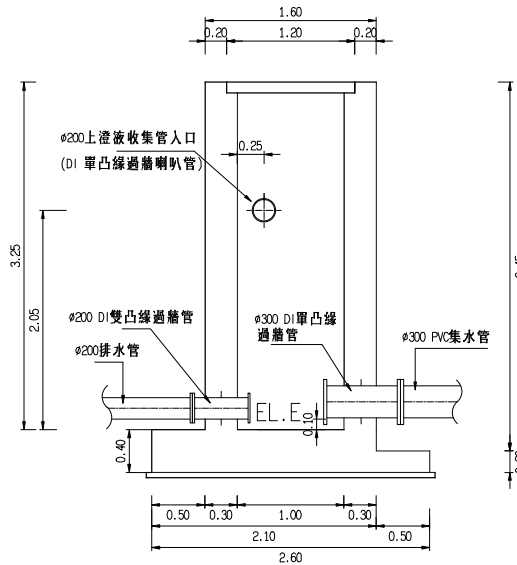


F-1 剖面圖
unit=m
1:25(A1)
1:50(A3)


斷面說明：

- 1.適用B區鄰接道路W2及W4之曬乾床外牆
- 2.適用C區鄰接道路W4及W5之曬乾床外牆
- 3.適用D區鄰接道路W5、W6及W7之曬乾床外牆


適用區域	道路編號	斷面形式
B區	W2	I-I Type3
	W4	I-I Type3
C區	W4	I-I Type3
	W5	I-I Type3
D區	W5	I-I Type3
	W6	I-I Type3
	W7	I-I Type3

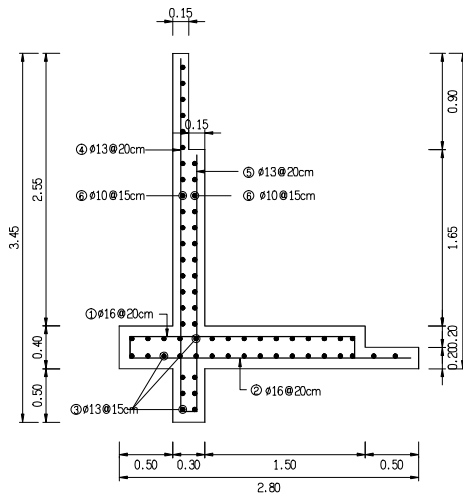

I-I Type 3 配筋圖
unit=m
1:25(A1)
1:50(A3)

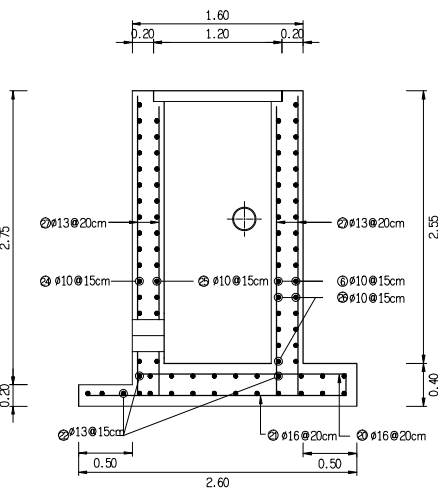

G-G 配筋圖
unit=m
1:25(A1)
1:50(A3)

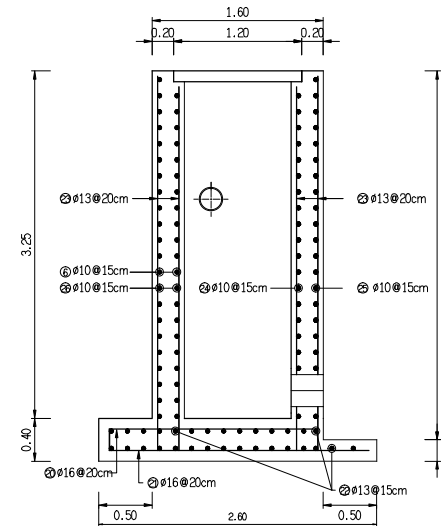

F-F 配筋圖
unit=m
1:25(A1)
1:50(A3)

台灣自來水公司


湖山淨水場新建工程

圖名 B、C、D區外牆詳圖 圖號 C6-14-1


計畫 國統國際股份有限公司
建壹營造股份有限公司
黎明工程顧問股份有限公司

設計 江昇峰 覆核 林承民
校核 陳瑞昌 核定 黃貞凱


竣工圖 繪製簽認	承攬廠商	
	工地負責人	
	監造	主管工程師
		處負責人
竣工圖		竣工日期

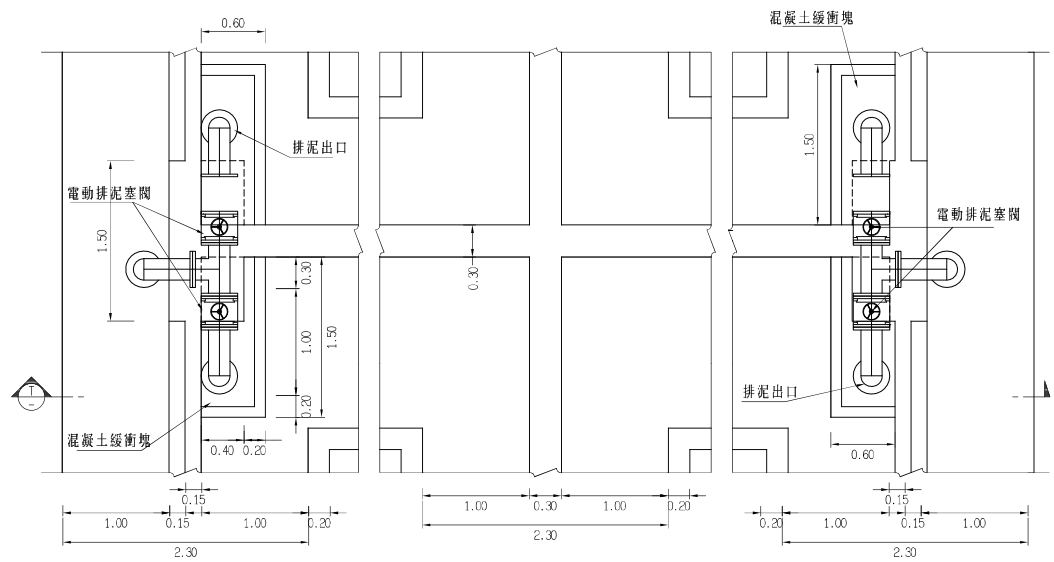


0-0詳圖
unit=m
1:25(A1)
1:50(A3)

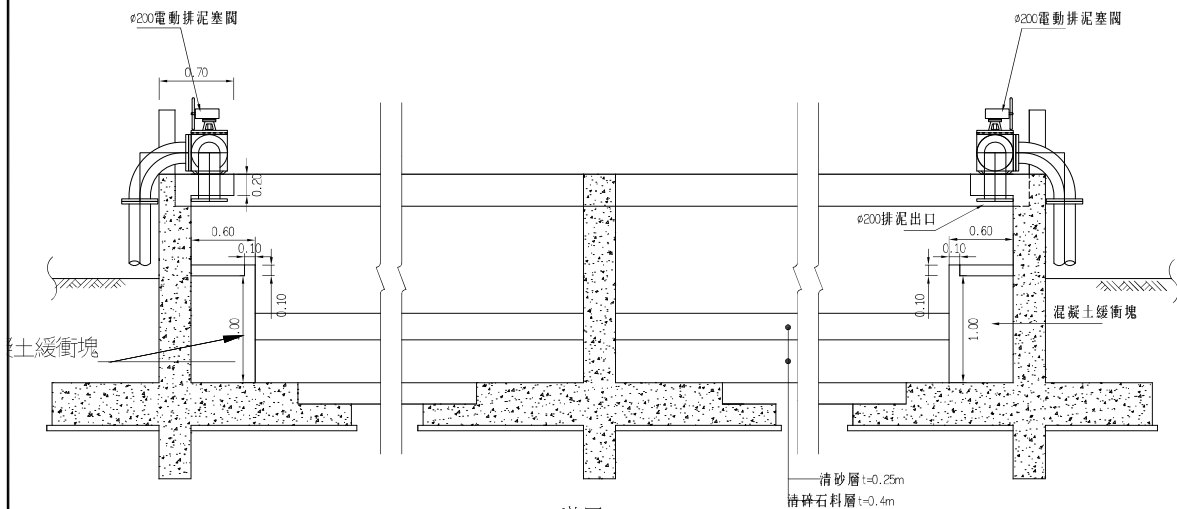

T-T詳圖
unit=m
1:25(A1)
1:50(A3)

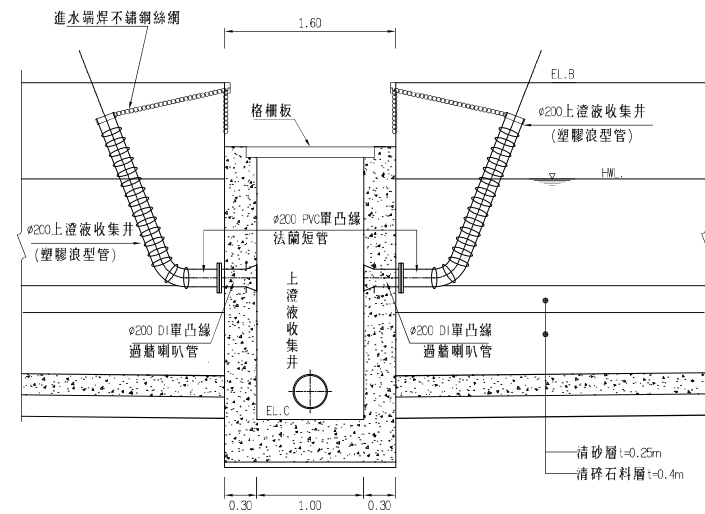

P-P剖面圖
unit=m
1:25(A1)
1:50(A3)

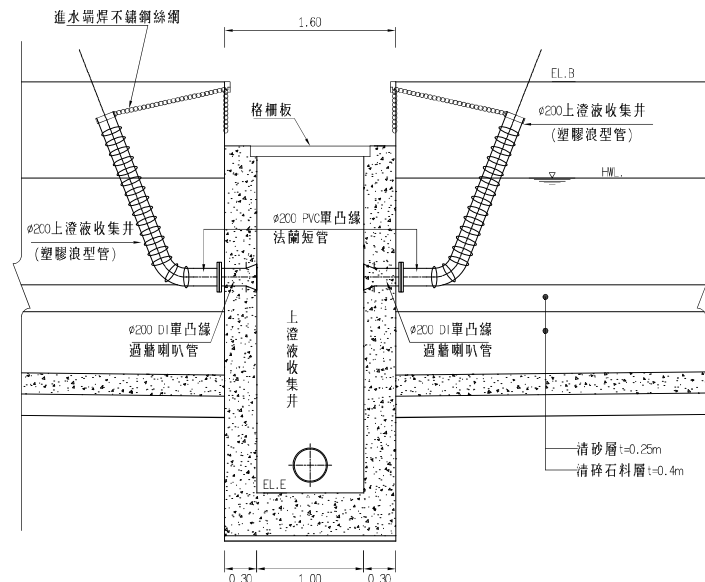

Q-Q剖面圖
unit=m
1:25(A1)
1:50(A3)

台灣自來水公司








湖山淨水場新建工程

圖名 污泥曬乾床剖面圖(四) 圖號 C6-15

計畫 國統國際股份有限公司
建壹營造股份有限公司
黎明工程顧問股份有限公司
圖隊

設計 江昇峰 覆核 柯承民
校核 陳瑞昌 核定 黃夏凱

竣工圖 繪製簽認	承攬廠商	
	工地負責人	
	監造	主管工程師
		處負責人
竣工圖		竣工日期

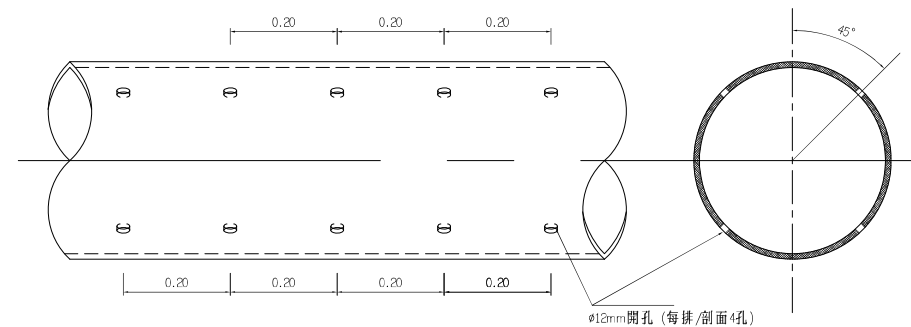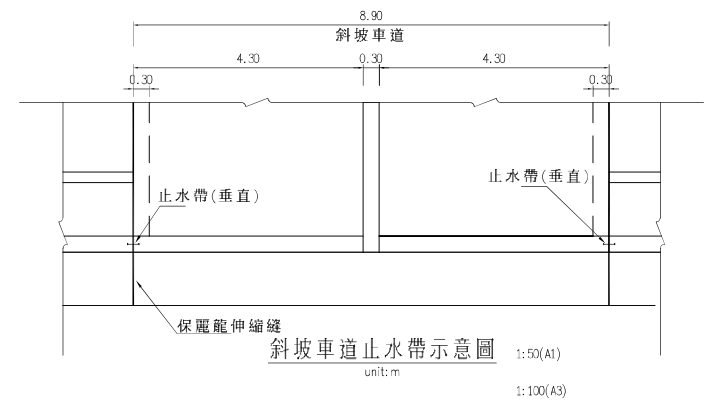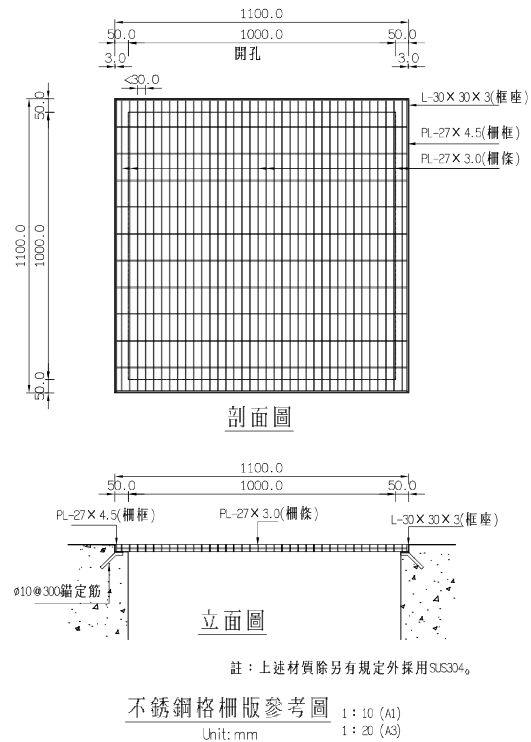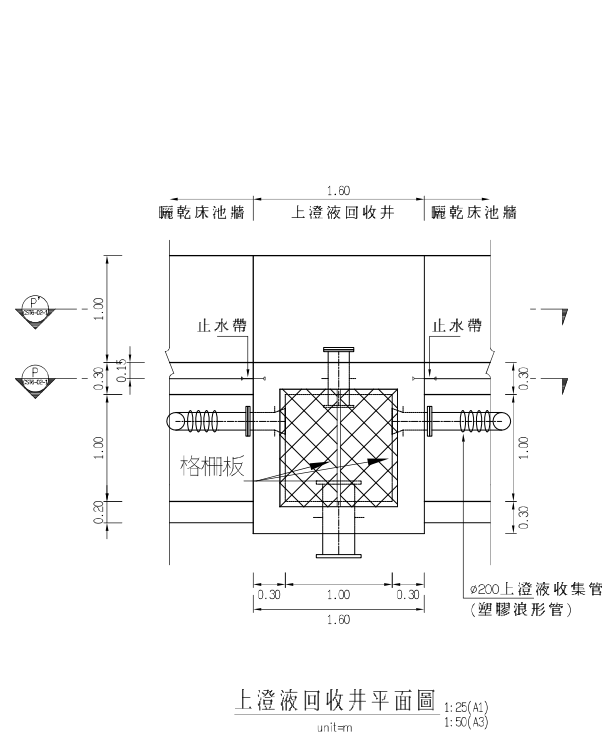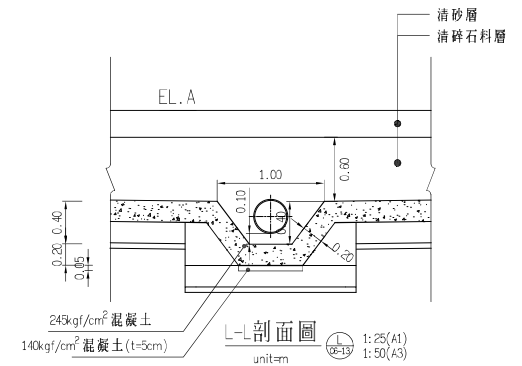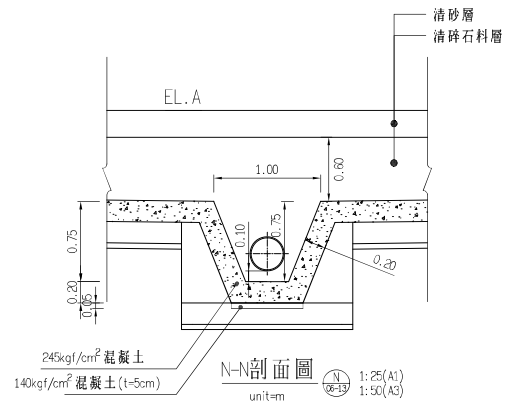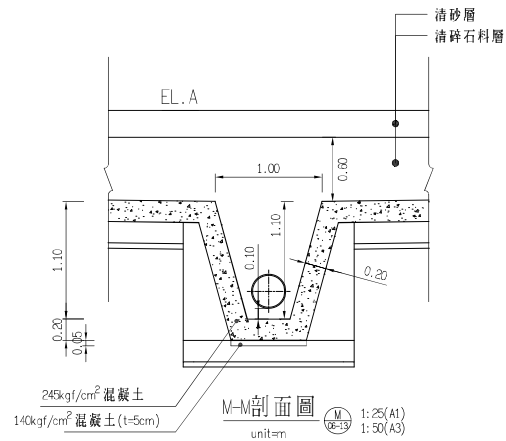

台灣自來水公司


湖山淨水場新建工程

圖名 污泥曬乾床剖面圖(五) 圖號 C6-16


計畫 國統國際股份有限公司
建壹營造股份有限公司
黎明工程顧問股份有限公司

設計 江昇峰 覆核 柯承民
校核 陳瑞昌 核定 黃夏凱


竣工圖 繪製簽認	承攬廠商 工地負責人	
	監造	主管工程師
竣工圖 第二版		處負責人
		竣工日期

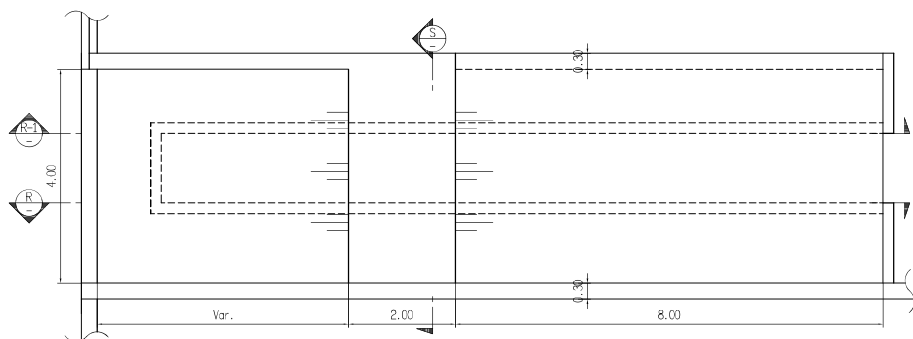

斜坡車道平面圖
unit=m
1:50(A1)
1:100(A3)

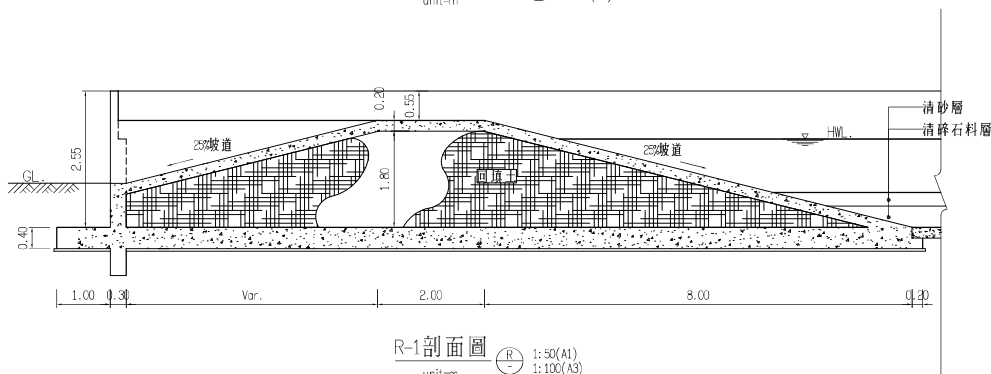

R-1剖面圖
unit=m
1:50(A1)
1:100(A3)

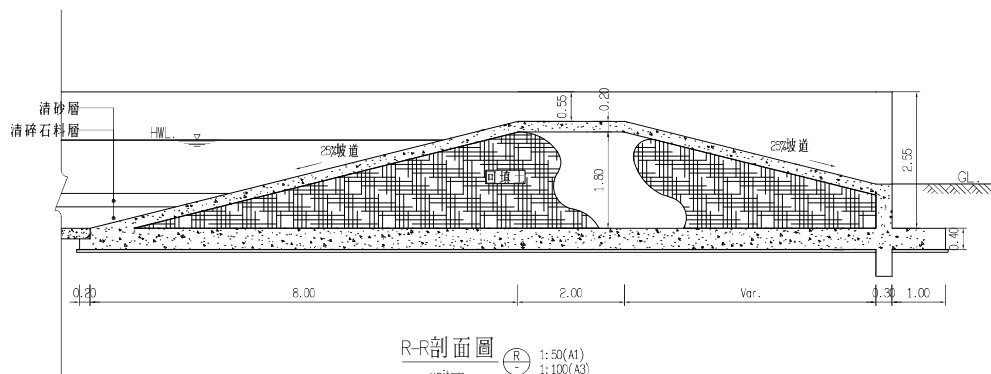


R-R剖面圖
unit=m
1:50(A1)
1:100(A3)

各區斜坡道列表

分區	地號	開口高度 (m)	前側壁長 (m)	後側壁長 (m)	分區	地號	開口高度 (m)	前側壁長 (m)	後側壁長 (m)	分區	地號	開口高度 (m)	前側壁長 (m)	後側壁長 (m)	分區	地號	開口高度 (m)	前側壁長 (m)	後側壁長 (m)
A	Tk-606-A-01	1.4	3.40	13.40	B	Tk-606-B-01	1.45	3.80	13.60	C	Tk-606-C-01	1.75	4.80	14.80	D	Tk-606-D-01	1.35	3.20	13.20
A	Tk-606-A-02	1.05	2.00	12.00	B	Tk-606-B-02	1.15	2.40	12.40	C	Tk-606-C-02	1.3	3.00	13.00	D	Tk-606-D-02	1.45	3.60	13.60
A	Tk-606-A-03	1.4	3.40	13.40	B	Tk-606-B-03	1.45	3.80	13.60	C	Tk-606-C-03	1.75	4.80	14.80	D	Tk-606-D-03	1.35	3.20	13.20
A	Tk-606-A-04	1.05	2.00	12.00	B	Tk-606-B-04	1.15	2.40	12.40	C	Tk-606-C-04	1.3	3.00	13.00	D	Tk-606-D-04	1.45	3.60	13.60
A	Tk-606-A-05	1.45	3.60	13.60	B	Tk-606-B-05	1.35	3.20	13.20	C	Tk-606-C-05	1.6	4.20	14.20	D	Tk-606-D-05	1.2	2.60	12.60
A	Tk-606-A-06	1.1	2.20	12.20	B	Tk-606-B-06	1.3	3.00	13.00	C	Tk-606-C-06	1.3	3.00	13.00	D	Tk-606-D-06	1.25	2.80	12.80
A	Tk-606-A-07	1.45	3.60	13.60	B	Tk-606-B-07	1.35	3.20	13.20	C	Tk-606-C-07	1.6	4.20	14.20	D	Tk-606-D-07	1.2	2.60	12.60
A	Tk-606-A-08	1.1	2.20	12.20	B	Tk-606-B-08	1.3	3.00	13.00	C	Tk-606-C-08	1.3	3.00	13.00	D	Tk-606-D-08	1.25	2.80	12.80
A	Tk-606-A-09	1.25	2.80	12.80	B	Tk-606-B-09	1.25	2.80	12.80	C	Tk-606-C-09	1.55	4.00	14.00	D	Tk-606-D-09	1.45	3.60	13.60
A	Tk-606-A-10	1	1.80	11.80	B	Tk-606-B-10	1.45	3.80	13.60	C	Tk-606-C-10	1.3	3.00	13.00	D	Tk-606-D-10	1.2	2.60	12.60
A	Tk-606-A-11	1.25	2.80	12.80	B	Tk-606-B-11	1.25	2.80	12.80	C	Tk-606-C-11	1.55	4.00	14.00	D	Tk-606-D-11	1.45	3.60	13.60
A	Tk-606-A-12	1	1.80	11.80	B	Tk-606-B-12	1.45	3.80	13.60	C	Tk-606-C-12	1.3	3.00	13.00	D	Tk-606-D-12	1.2	2.60	12.60
A	Tk-606-A-13	1.4	3.40	13.40	B	Tk-606-B-13	1.15	2.40	12.40	C	Tk-606-C-13	1.6	4.20	14.20	D	Tk-606-D-13	1.2	2.60	12.60
A	Tk-606-A-14	1.05	2.00	12.00	B	Tk-606-B-14	1.6	4.20	14.20	C	Tk-606-C-14	1.5	3.80	13.80	D	Tk-606-D-14	1.15	2.40	12.40
A	Tk-606-A-15	1.4	3.40	13.40	B	Tk-606-B-15	1.15	2.40	12.40	C	Tk-606-C-15	1.6	4.20	14.20	D	Tk-606-D-15	1.2	2.60	12.60
A	Tk-606-A-16	1.05	2.00	12.00	B	Tk-606-B-16	1.6	4.20	14.20	C	Tk-606-C-16	1.5	3.80	13.80	D	Tk-606-D-16	1.15	2.40	12.40
					B	Tk-606-B-17	1.15	2.40	12.40	C	Tk-606-C-17	1.5	3.80	13.80					
					B	Tk-606-B-18	1.8	5.00	15.00	C	Tk-606-C-18	1.8	5.00	15.00					
					B	Tk-606-B-19	1.15	2.40	12.40	C	Tk-606-C-19	1.5	3.80	13.80					
					B	Tk-606-B-20	1.8	5.00	15.00	C	Tk-606-C-20	1.8	5.00	15.00					
					B	Tk-606-B-21	1.15	2.40	12.40	C	Tk-606-C-21	1.35	3.20	13.20					
					B	Tk-606-B-22	2	5.80	15.80	C	Tk-606-C-22	2.1	6.20	16.20					
					B	Tk-606-B-23	1.15	2.40	12.40	C	Tk-606-C-23	1.35	3.20	13.20					
					B	Tk-606-B-24	2	5.80	15.80	C	Tk-606-C-24	2.1	6.20	16.20					

斜坡道出口可依現況道路調整並平順銜接

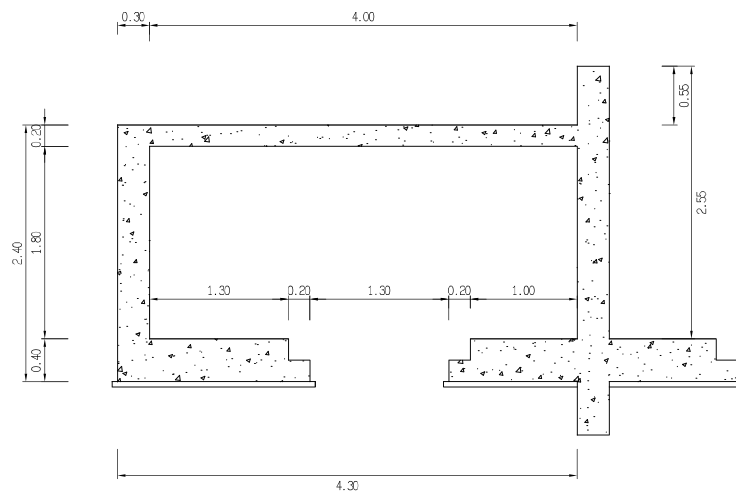

S-S剖面圖
unit=m
1:50(A1)
1:100(A3)

台灣自來水公司


湖山淨水場新建工程

圖名 污泥曬乾床剖面圖(六) 圖號 C6-17


計畫 國統國際股份有限公司
建壹營造股份有限公司
圖隊 黎明工程顧問股份有限公司

設計 江昇峰 覆核 柯承民
校核 陳瑞昌 核定 黃夏凱


竣工圖 繪製簽認	承攬廠商	
	工地負責人	
	監造	主管工程師
		處負責人
竣工圖		竣工日期

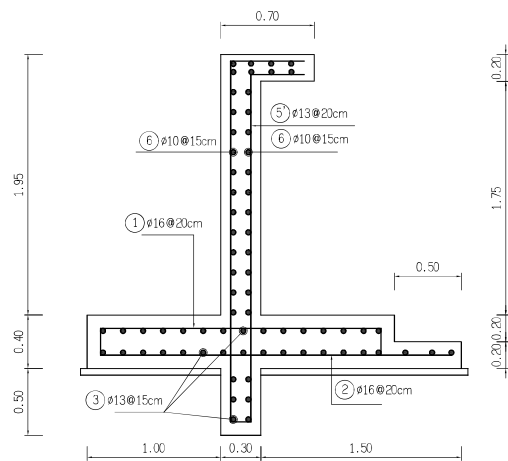


電動蝶閥操作台配筋圖
Unit: m
1: 20 (A1)
1: 40 (A3)

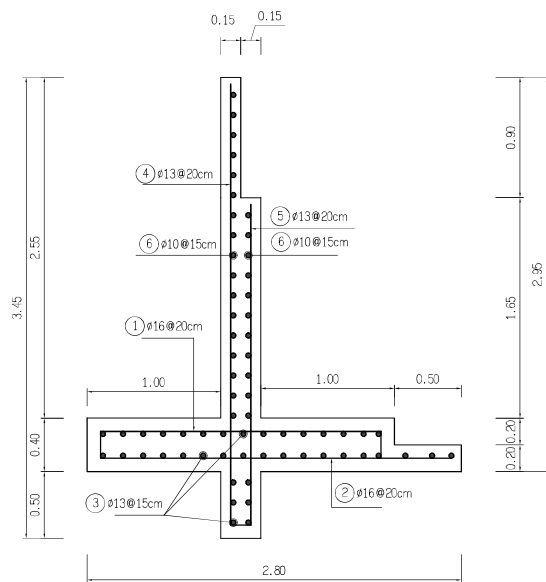

I-I配筋圖
Unit: m
1: 20 (A1)
1: 40 (A3)

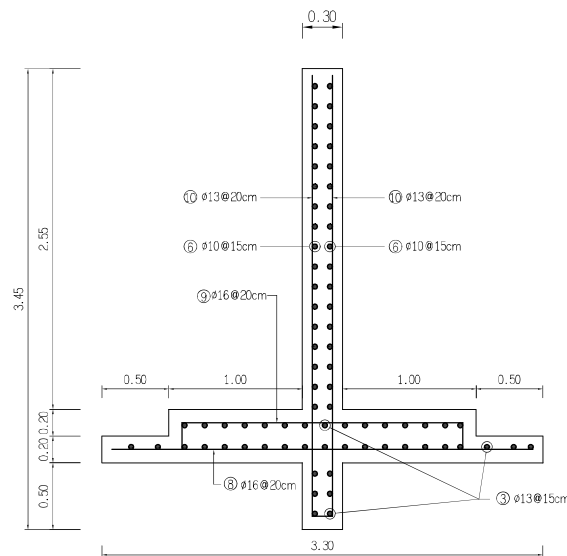

J-J配筋圖
Unit: m
1: 20 (A1)
1: 40 (A3)

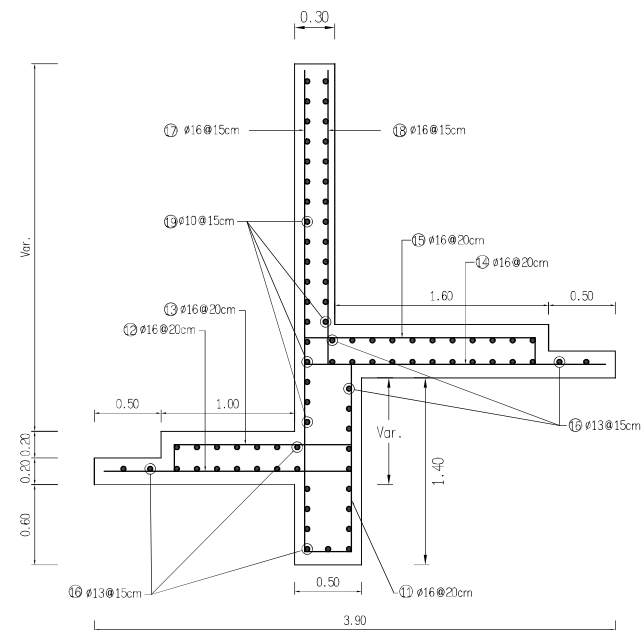

K-K配筋圖
Unit: m
1: 20 (A1)
1: 40 (A3)

台灣自來水公司


湖山淨水場新建工程

圖名 污泥曬乾床配筋圖(一) 圖號 CST6-01


計畫 國統國際股份有限公司
建壹營造股份有限公司
黎明工程顧問股份有限公司
圖隊

設計 江昇峰 覆核 柯承民
校核 陳瑞昌 核定 黃夏凱


竣工圖 繪製簽認	承攬廠商		
	工地負責人		
	監造	主管工程師	
		處負責人	
竣工圖			竣工日期

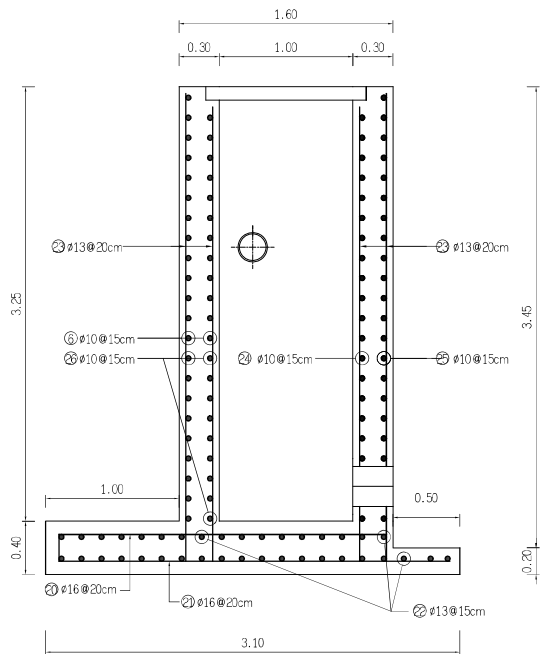

F-F配筋圖
unit=m
1:20(A1)
1:40(A3)

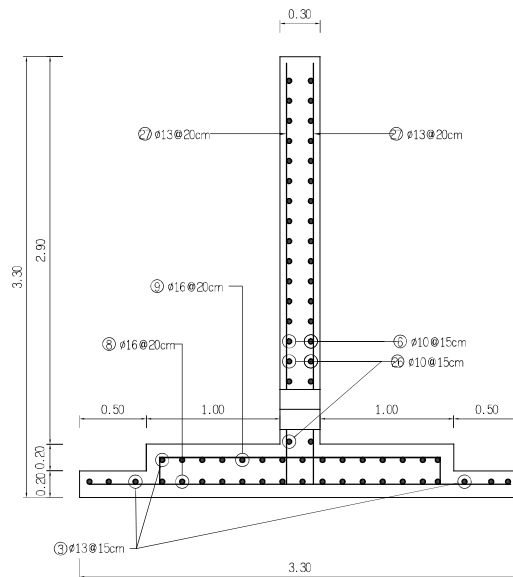

H-H配筋圖
unit=m
1:20(A1)
1:40(A3)

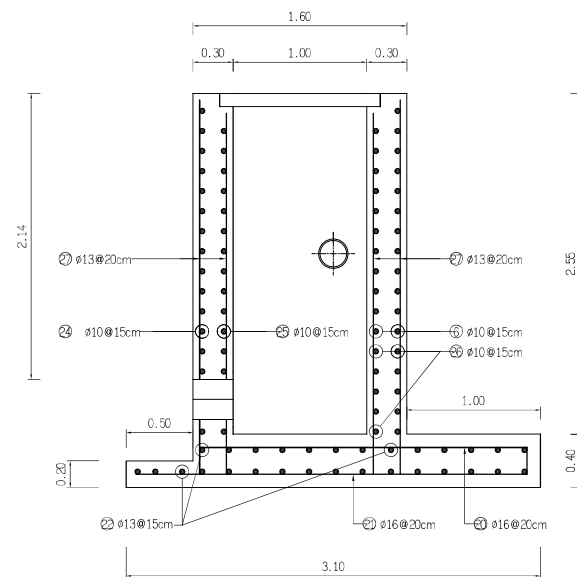

G-G配筋圖
unit=m
1:20(A1)
1:40(A3)

台灣自來水公司


湖山淨水場新建工程

圖名 污泥曬乾床配筋圖(二) 圖號 CST6-02

計畫 國統國際股份有限公司
建壹營造股份有限公司
黎明工程顧問股份有限公司
圖隊


設計 江昇峰 覆核 柯承民
校核 陳瑞昌 核定 黃夏凱

竣工圖 繪製簽認	承攬廠商		
	工地負責人		
	監造	主管工程師	
		處負責人	
竣工圖			竣工日期

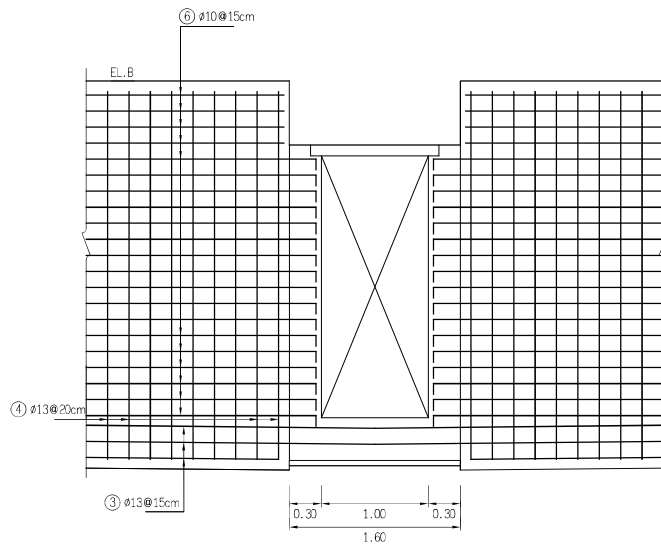


P-P 鋼筋銜接圖

unit=m

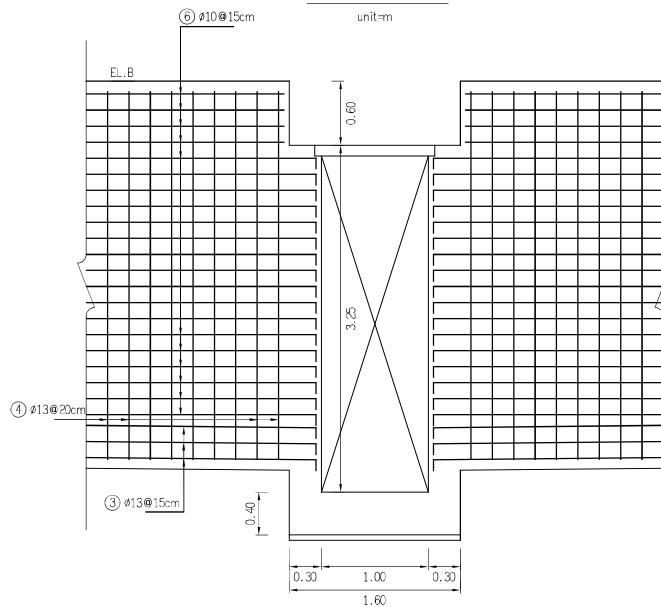


Q-Q 鋼筋銜接圖

unit=m

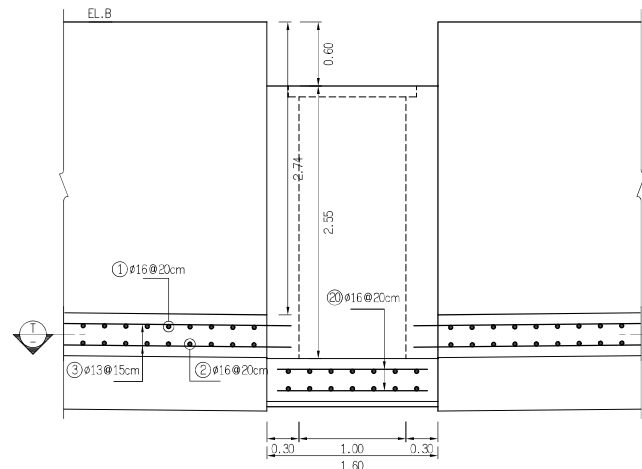


P'-P' 鋼筋圖

unit=m

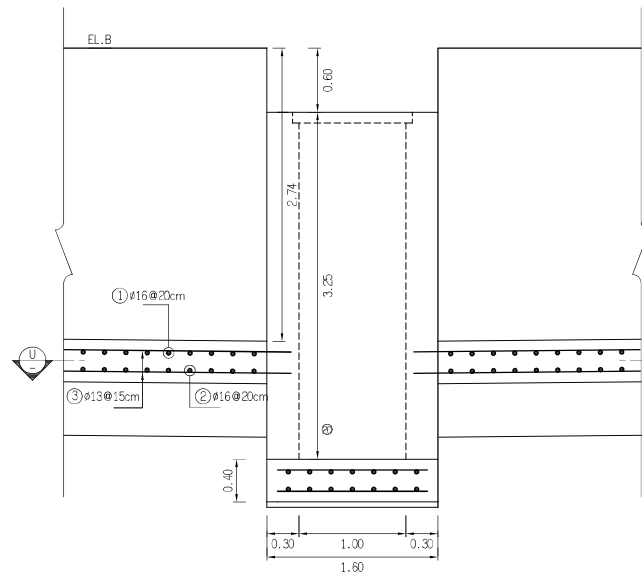

Q'-Q' 鋼筋圖


unit=m

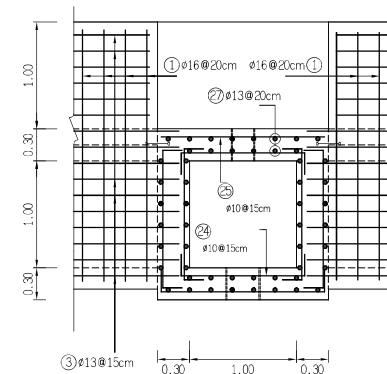

T-T剖面配筋詳圖

unit=m

1:25(A1)
1:50(A3)

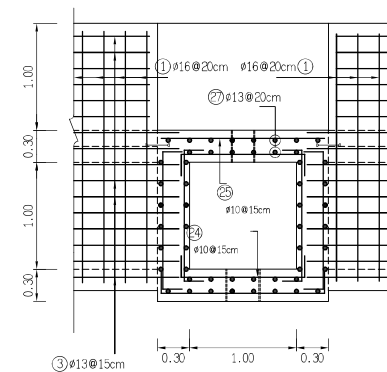

U-U剖面配筋詳圖

unit=m

1:25(A1)
1:50(A3)

台灣自來水公司


湖山淨水場新建工程

圖名 污泥曬乾床配筋圖(二之一) 圖號 CST6-02-1


計畫 國統國際股份有限公司
建壹營造股份有限公司
黎明工程顧問股份有限公司

設計 江昇峰 覆核 林承民
校核 陳瑞昌 核定 黃夏凱


竣工圖 繪製簽認	承攬廠商 工地負責人	
	監造	主管工程師
竣工圖		處負責人
		竣工日期

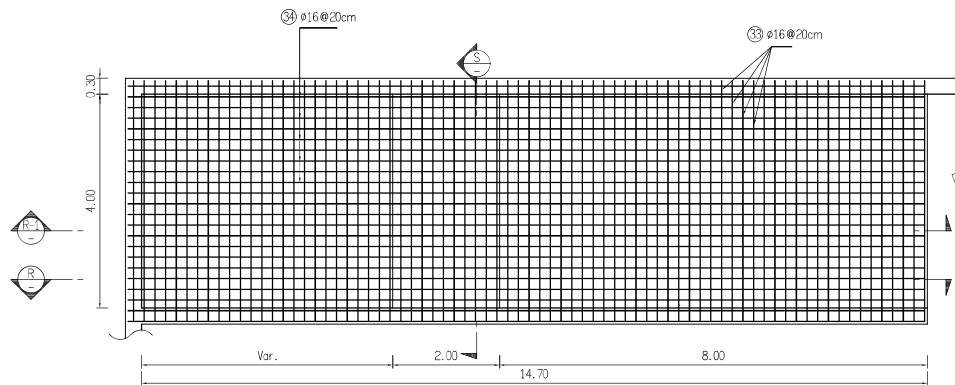


斜坡車道平面配筋圖
unit=m
1:50(A1)
1:100(A3)

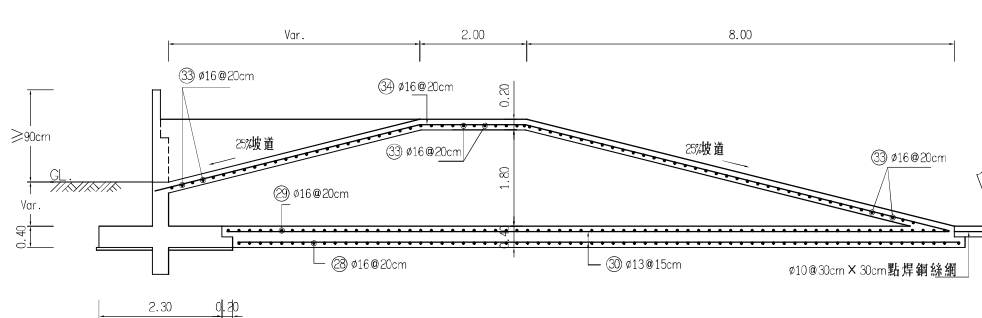


R-1配筋圖
unit=m
1:50(A1)
1:100(A3)

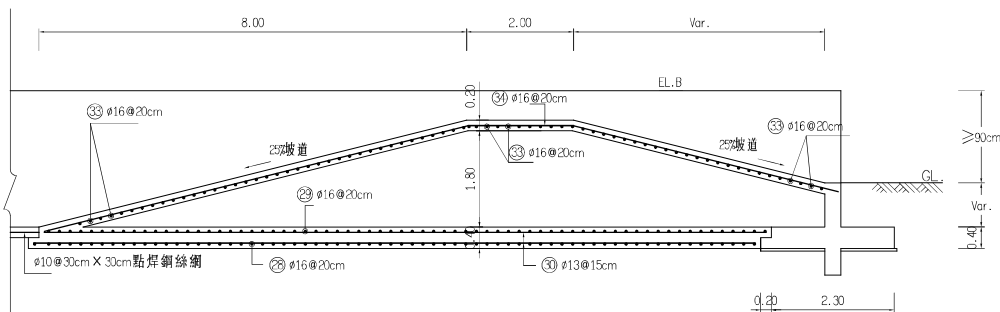

R-R配筋圖
unit=m
1:50(A1)
1:100(A3)

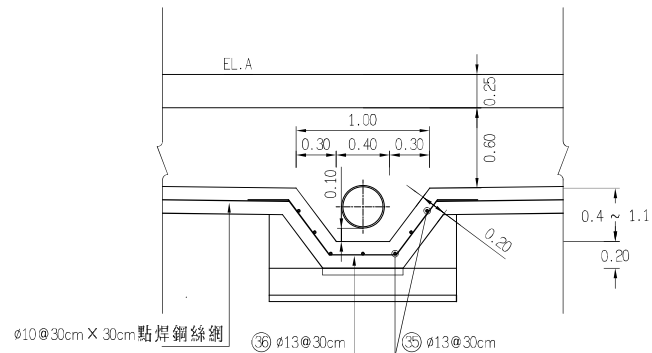

集水渠配筋圖
unit=m
1:25(A1)
1:50(A3)

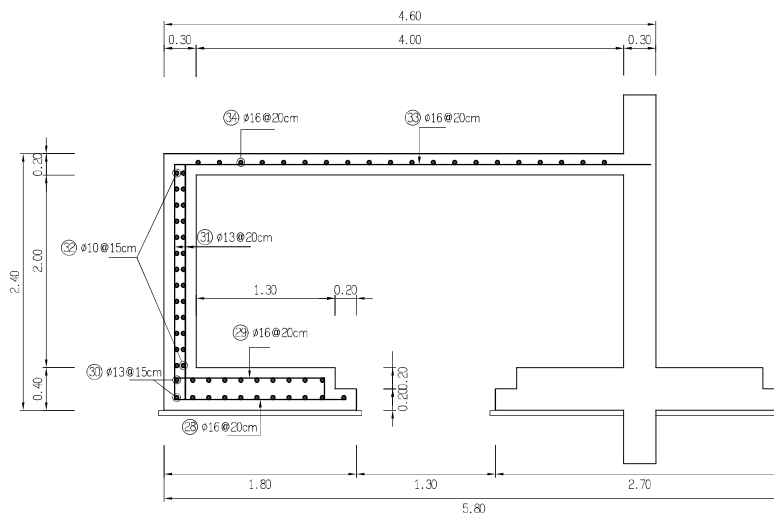

S-S配筋圖
unit=m
1:25(A1)
1:50(A3)

台灣自來水公司

湖山淨水場新建工程

圖名 污泥曬乾床配筋圖(三) 圖號 CST6-03

計畫 國統國際股份有限公司
建壹營造股份有限公司
黎明工程顧問股份有限公司
圖隊

設計 江昇峰 覆核 柯承民
校核 陳瑞昌 核定 黃夏凱

竣工圖	承攬廠商	
	工地負責人	
	監造	主管工程師
		處負責人
		竣工日期

