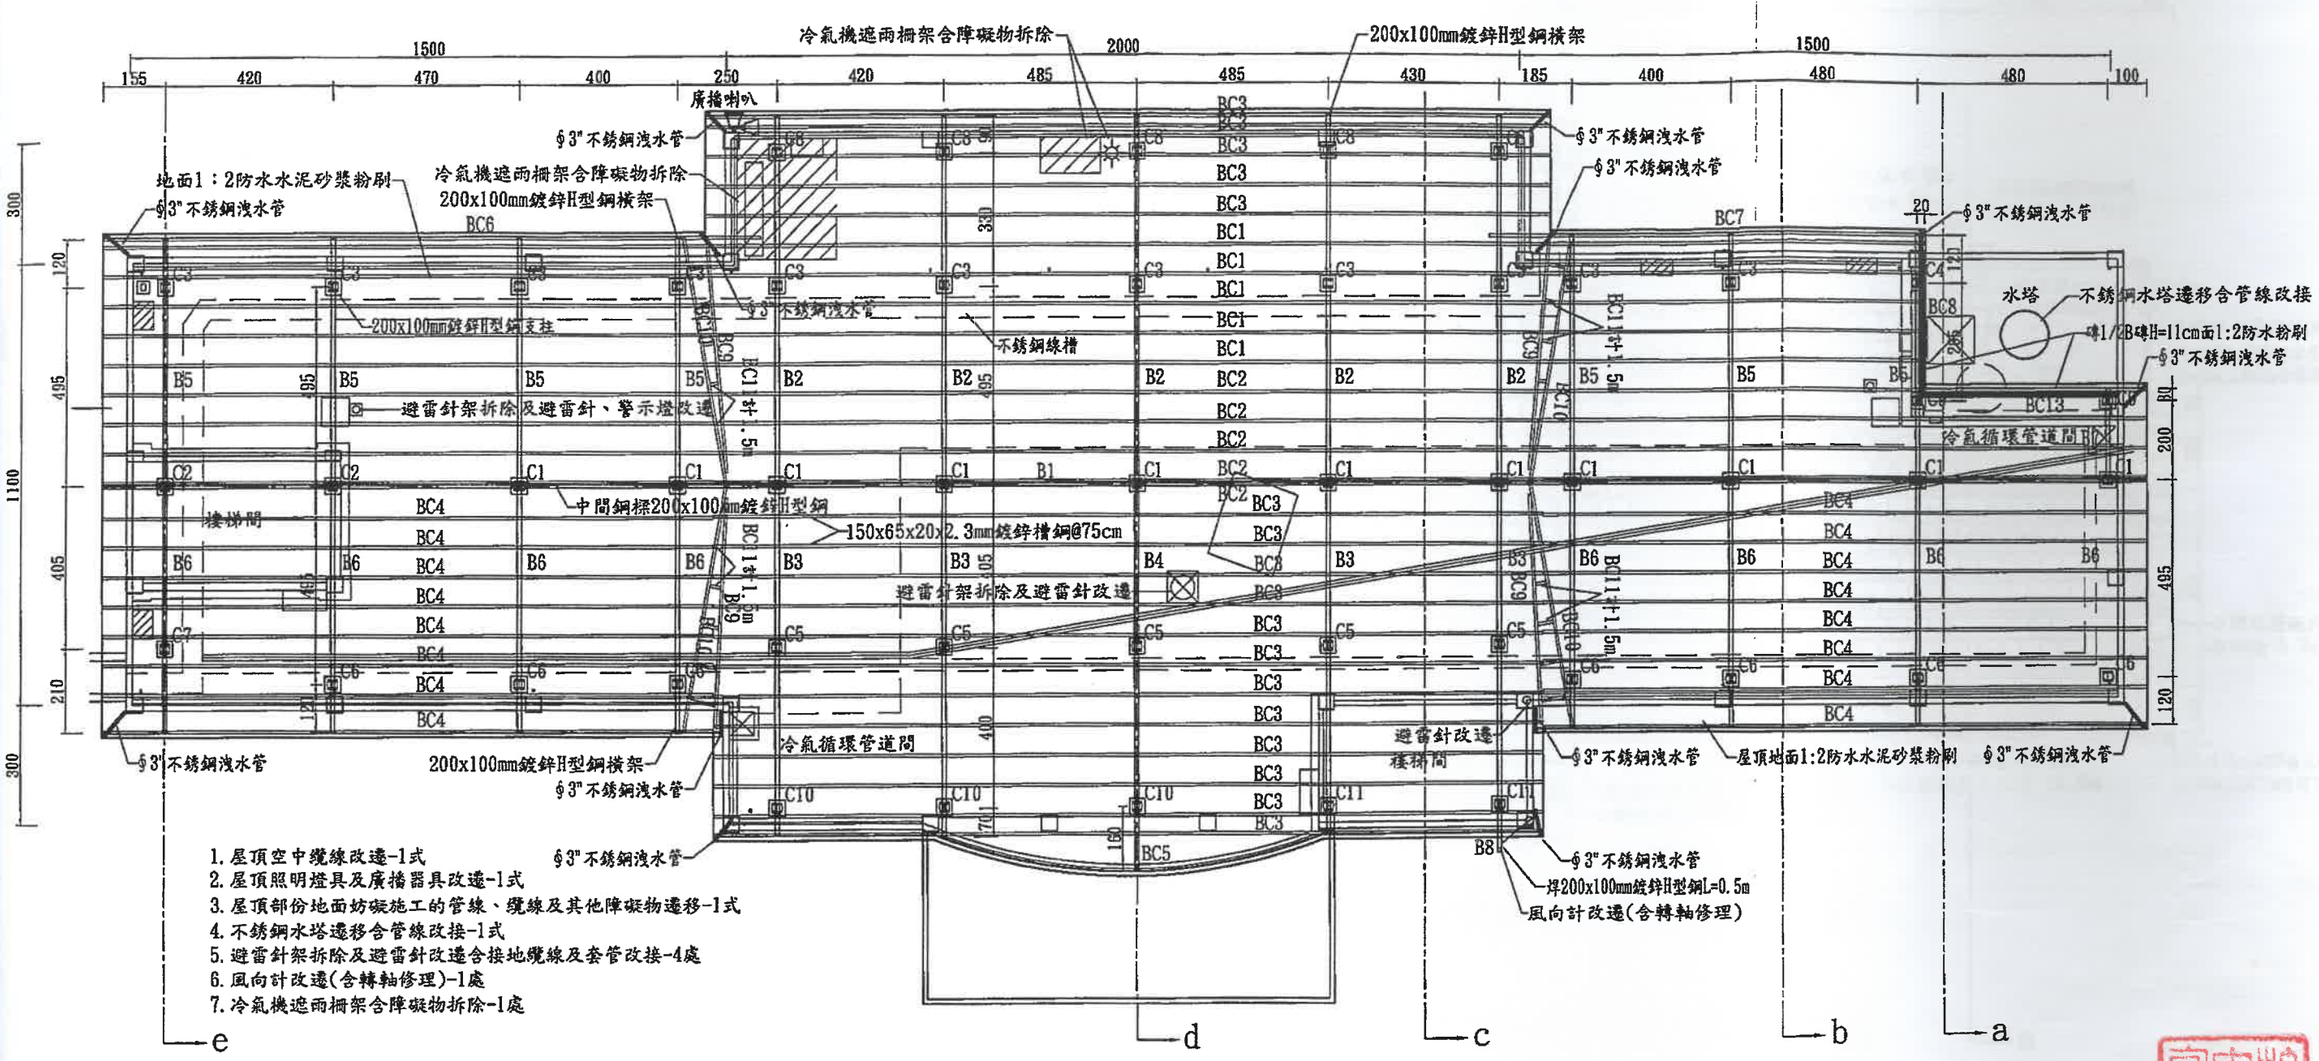

豐原二場辦公大樓屋頂新設遮雨棚鋼架平面圖

S=1:150

台灣自來水公司第四區管理處	豐原給水廠屋頂漏水改善工程	屋頂新設遮雨棚鋼架平面圖	審查	豐原給水廠	主辦工程師		副處長		工程監		竣工圖	監造	副處長
				水辦人	工務課長		處長		編號			監造主管	處長
				廠長					核准日期			主辦工程師	竣工日期
				廠長								工務課長	

竣工圖繪製確認 | 承攬廠商 工地負責人